




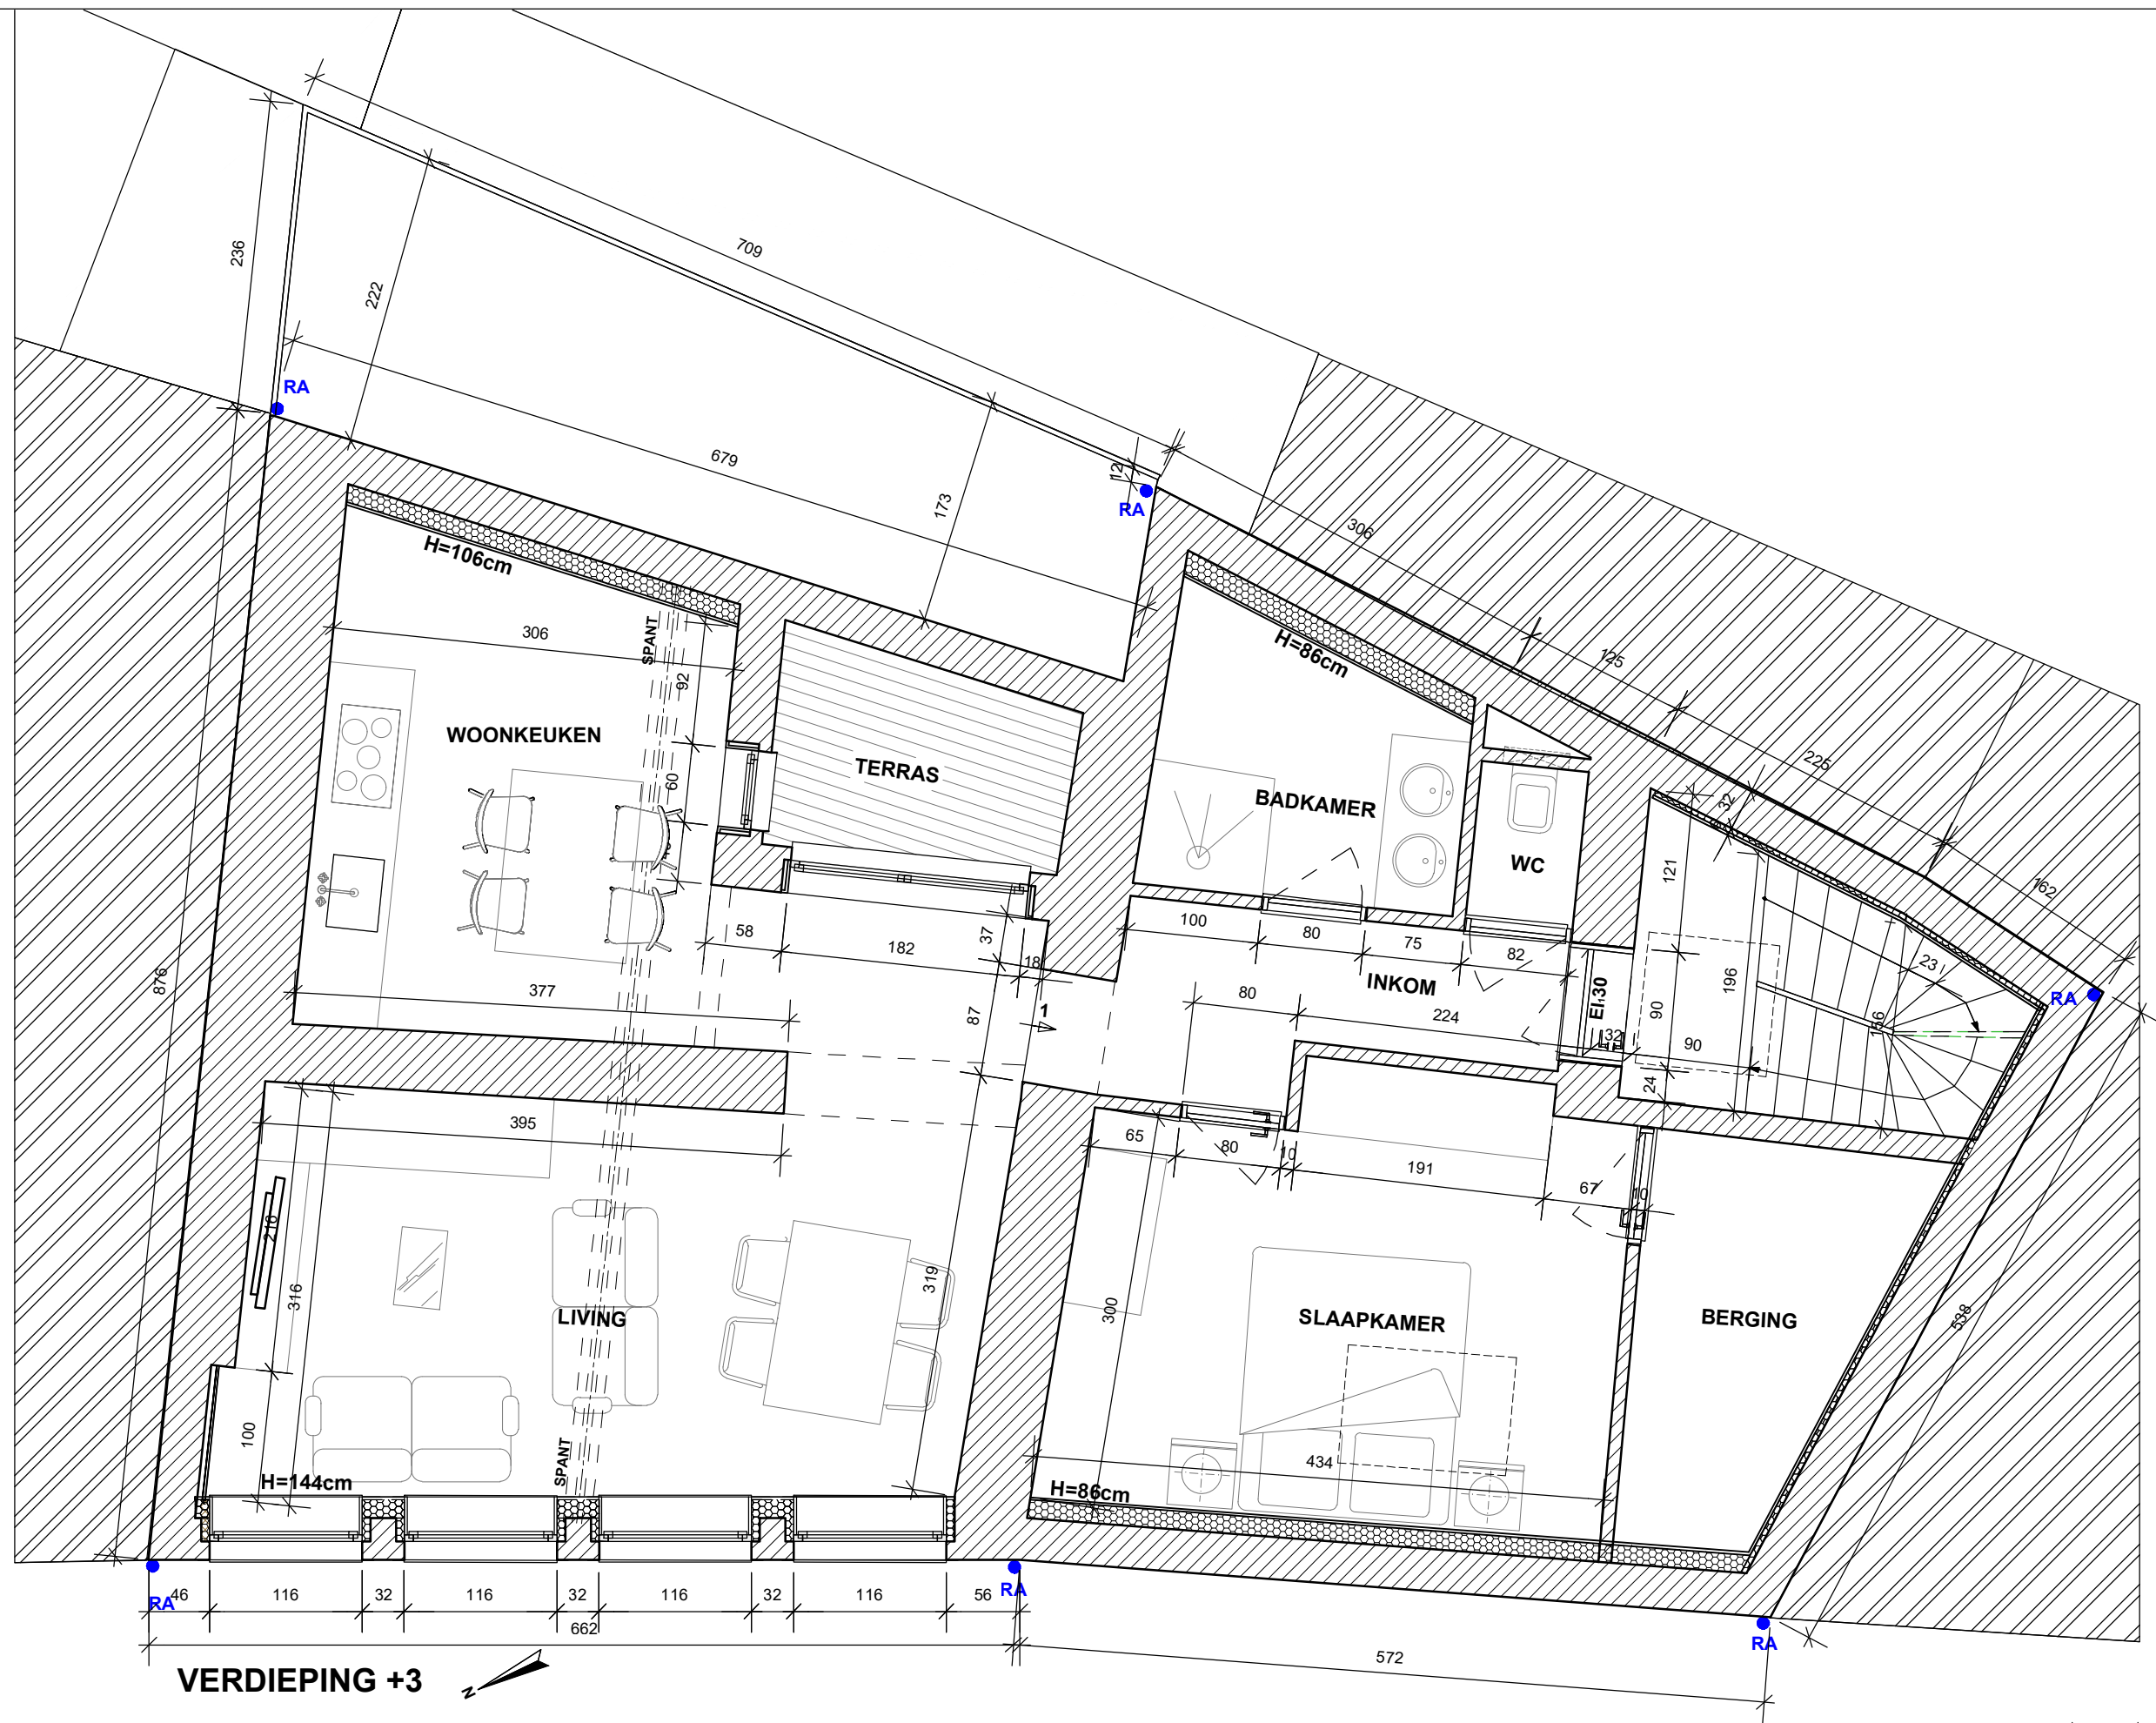

VERDIEPING +3

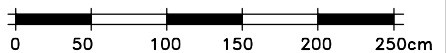


Architect	Architectenbureau Nys bvba Plantanen 30, B-8300 Knokke-Heist T 0497/39 27 26 E angeline.nys@arhitect-nys.be W www.architect-nys.be	Project	Verbouwen van twee bestaande rijwoning Ketelstraat nr1A/3 3290 Diest	SCHAAL	1/50 op A3	Datum :	29.12.2025	Archief :	045-	AS BUILT PLAN VERDIEPING +3	BLAD 5
-----------	--	---------	---	--------	------------	---------	------------	-----------	------	--------------------------------	-----------

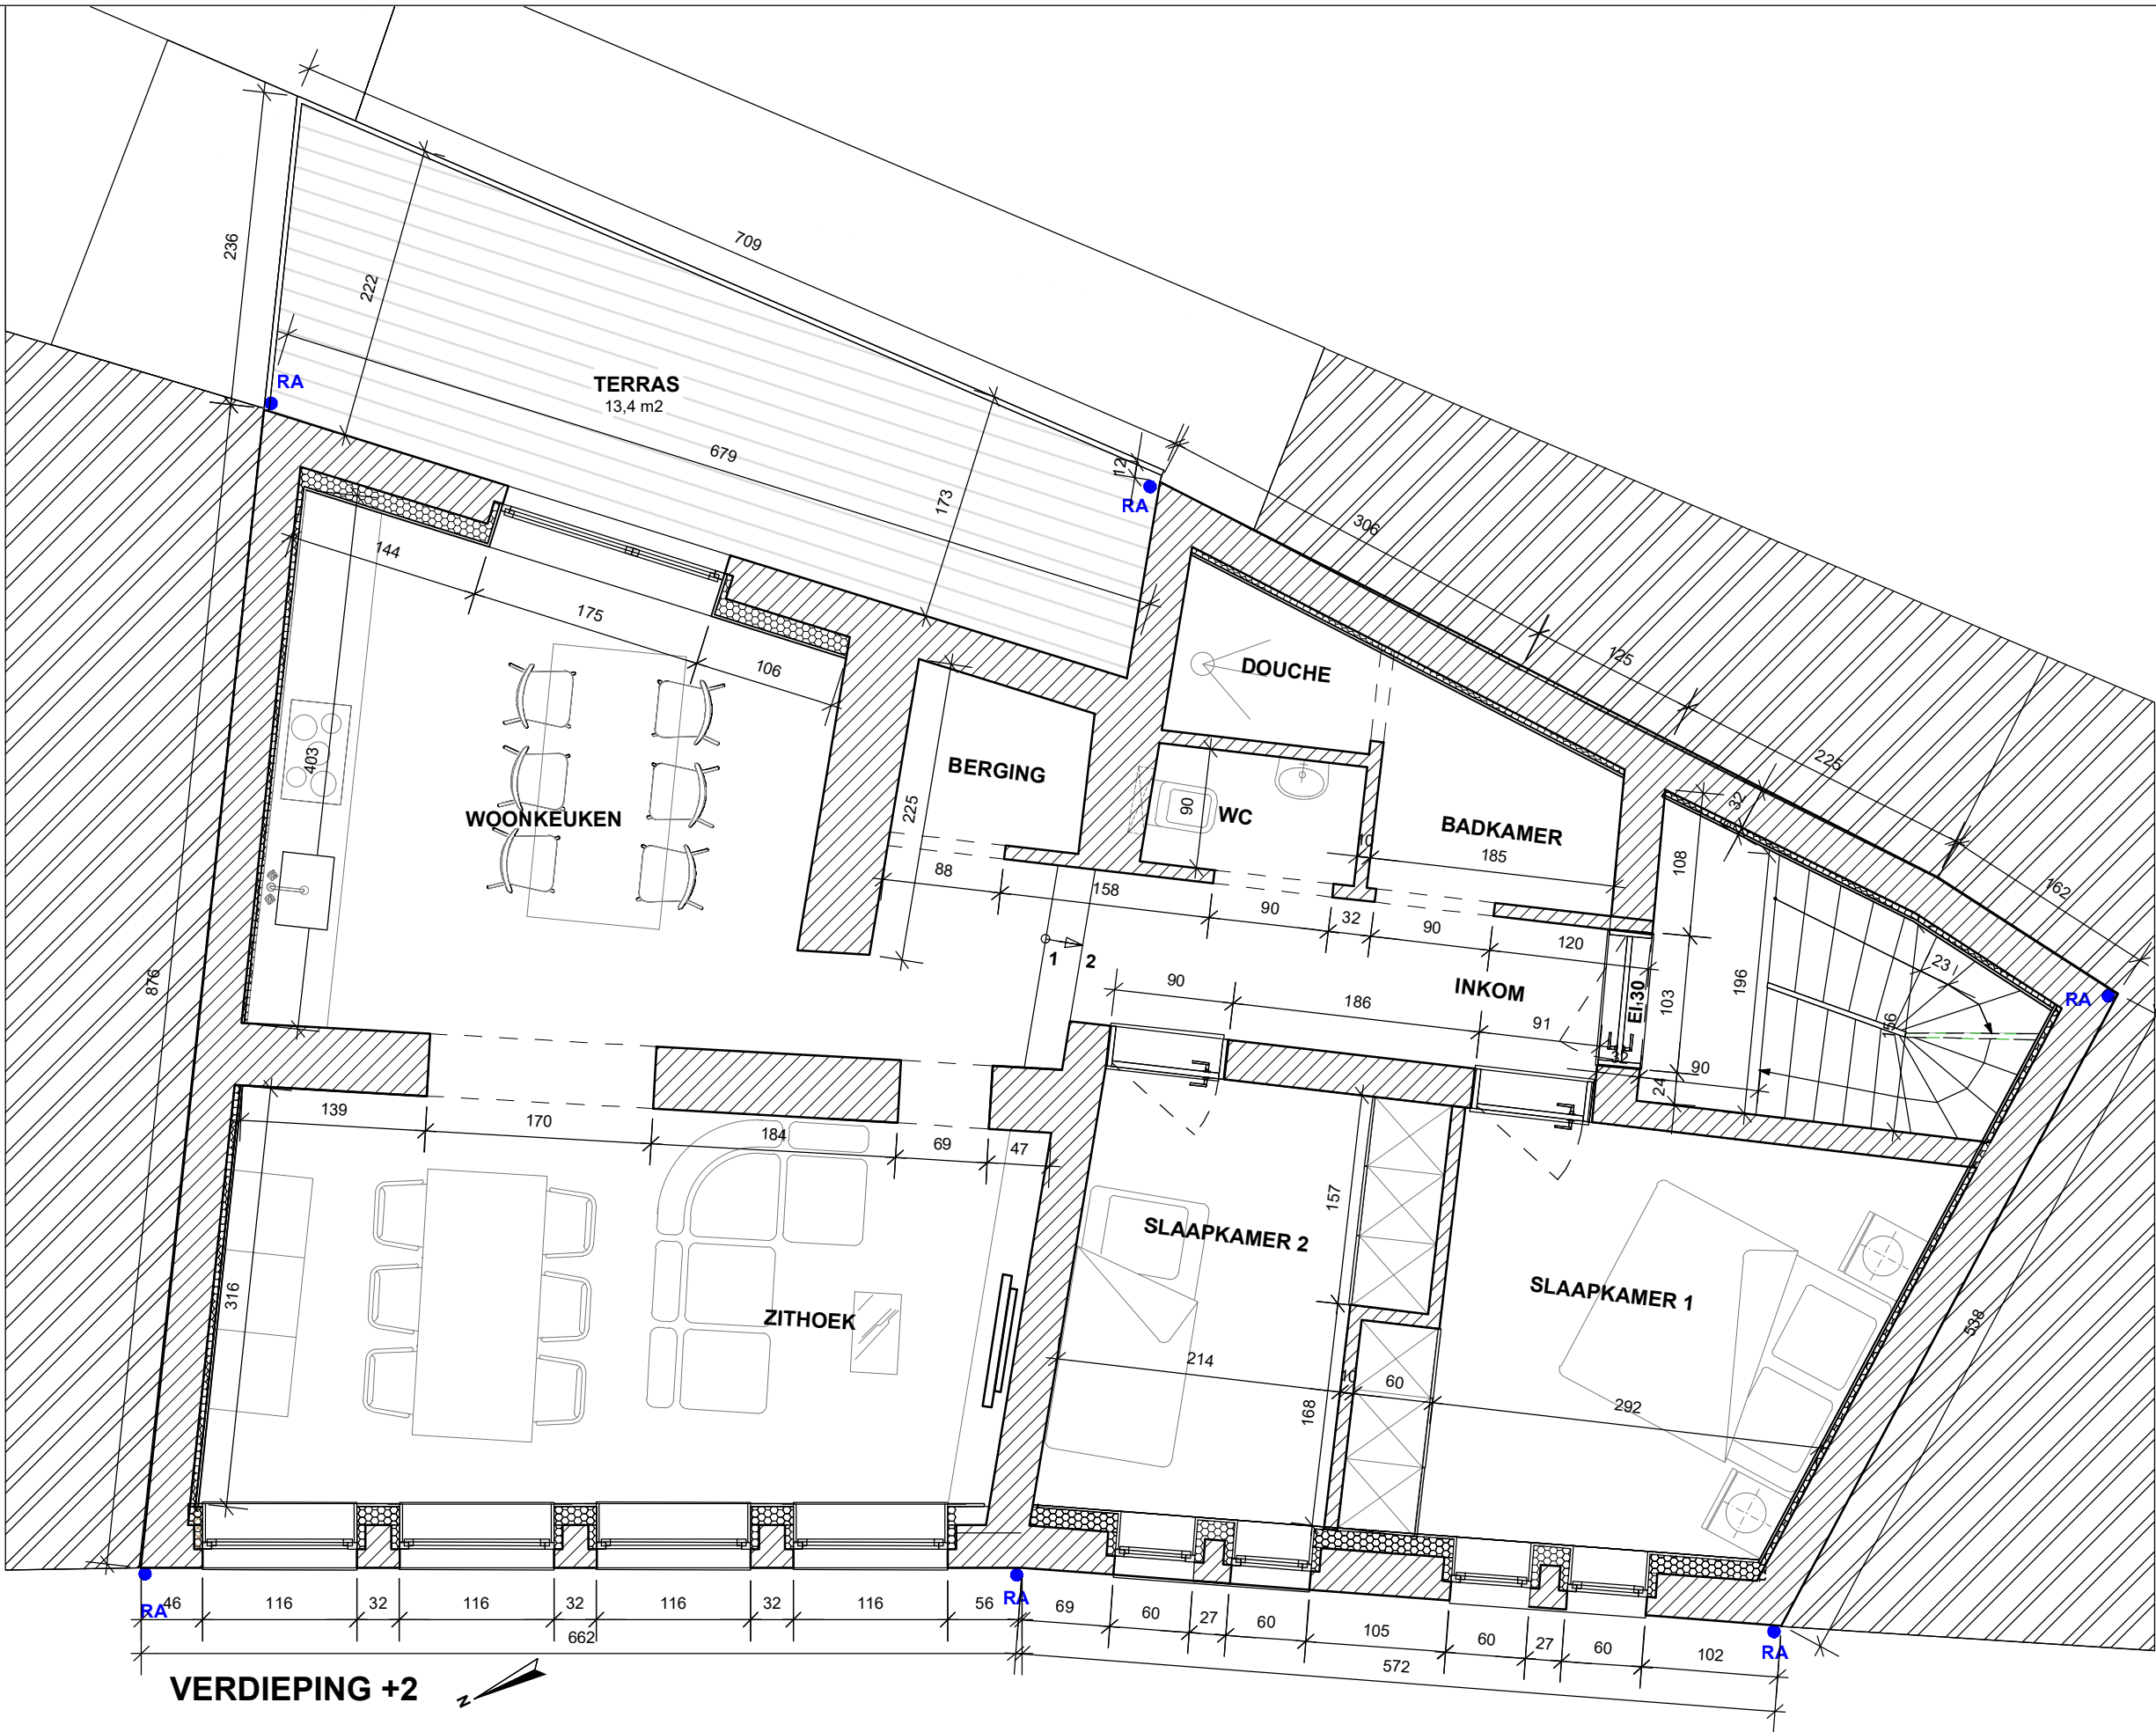


VERDIEPING +2





Architect	Architectenbureau Nys bvba Plantanen 30, B-8300 Knokke-Heist T 0497/39 27 26 E angeline.nys@arhitect-nys.be W www.architect-nys.be	Project	Verbouwen van twee bestaande rijwoning Ketelstraat nr1A/3 3290 Diest	SCHAAL	1/50 op A3	Datum :	29.12.2025	Archief :	045-	AS BUILT PLAN VERDIEPING +2	BLAD 4
-----------	--	---------	---	--------	------------	---------	------------	-----------	------	--------------------------------	-----------

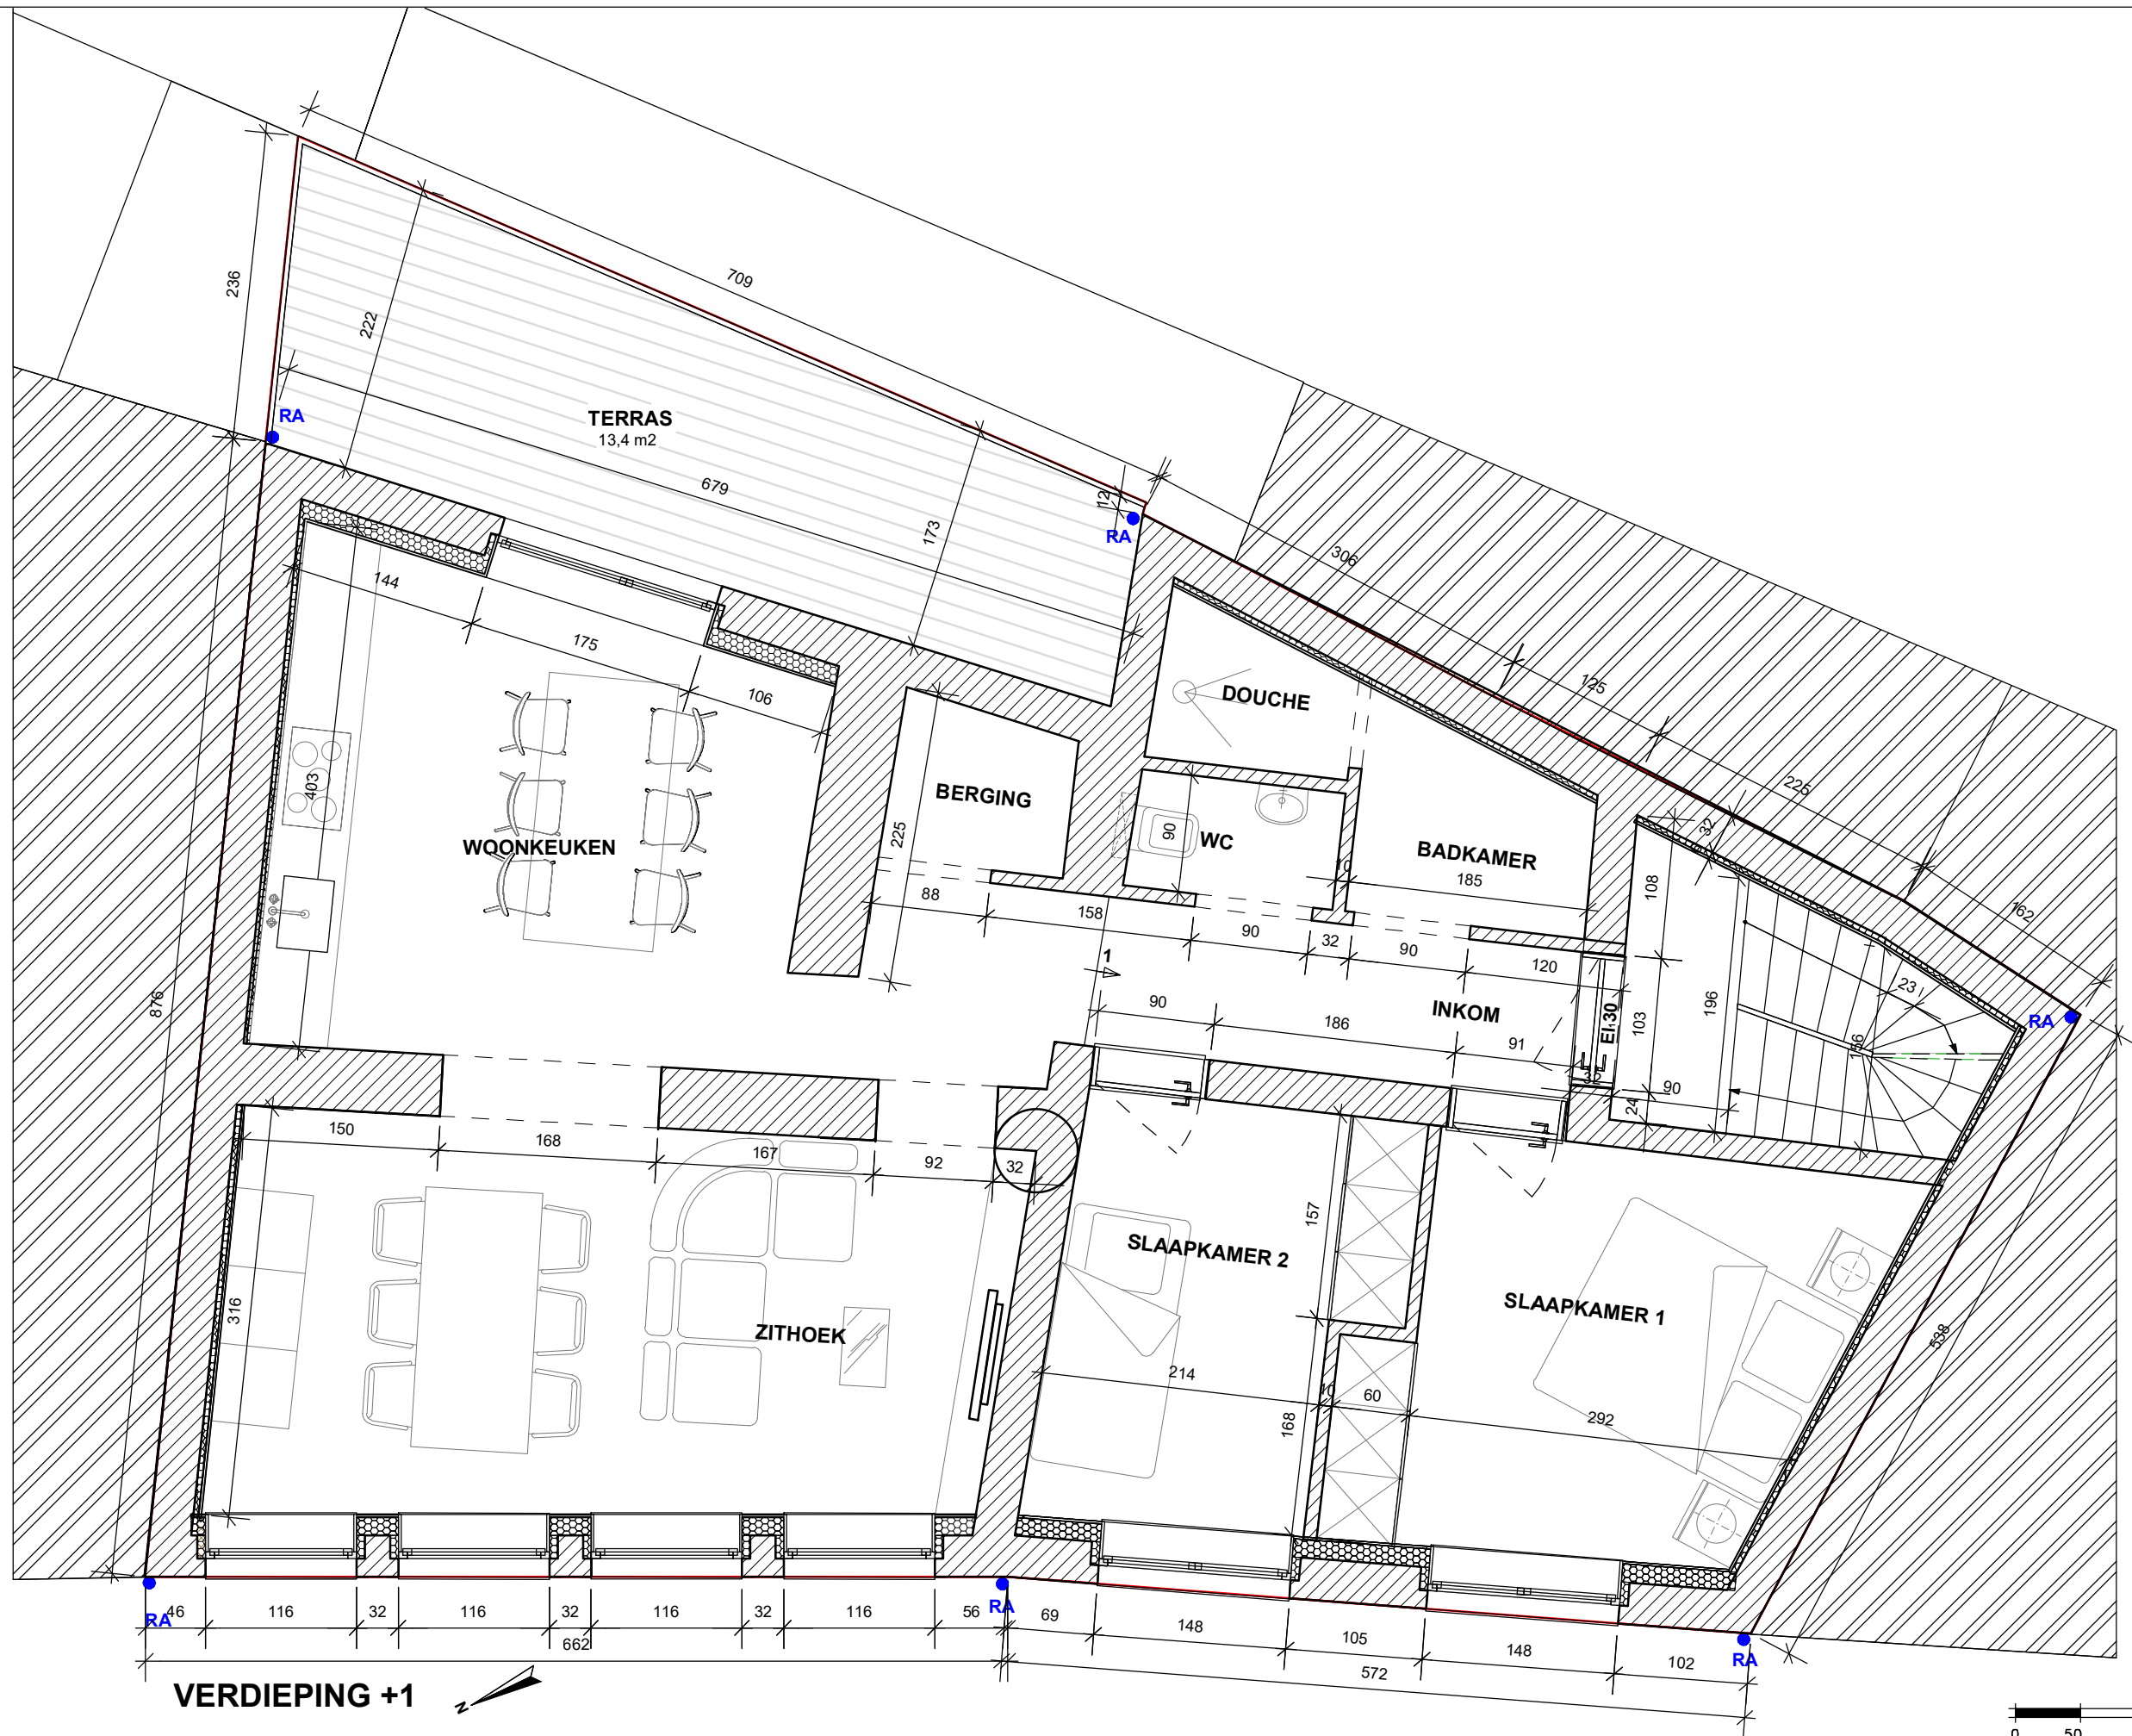


VERDIEPING +1

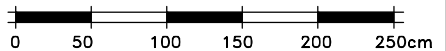

Architect	Architectenbureau Nys bvba Plantanen 30, B-8300 Knokke-Heist T 0497/39 27 26 E angeline.nys@arhitect-nys.be W www.architect-nys.be	Project	Verbouwen van twee bestaande rijwoning Ketelstraat nr1A/3 3290 Diest	SCHAAL	1/50 op A3	Datum :	29.12.2025	Archief :	045-	AS BUILT PLAN VERDIEPING +1	BLAD 3
-----------	--	---------	---	--------	------------	---------	------------	-----------	------	--------------------------------	-----------

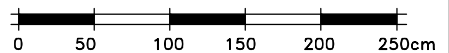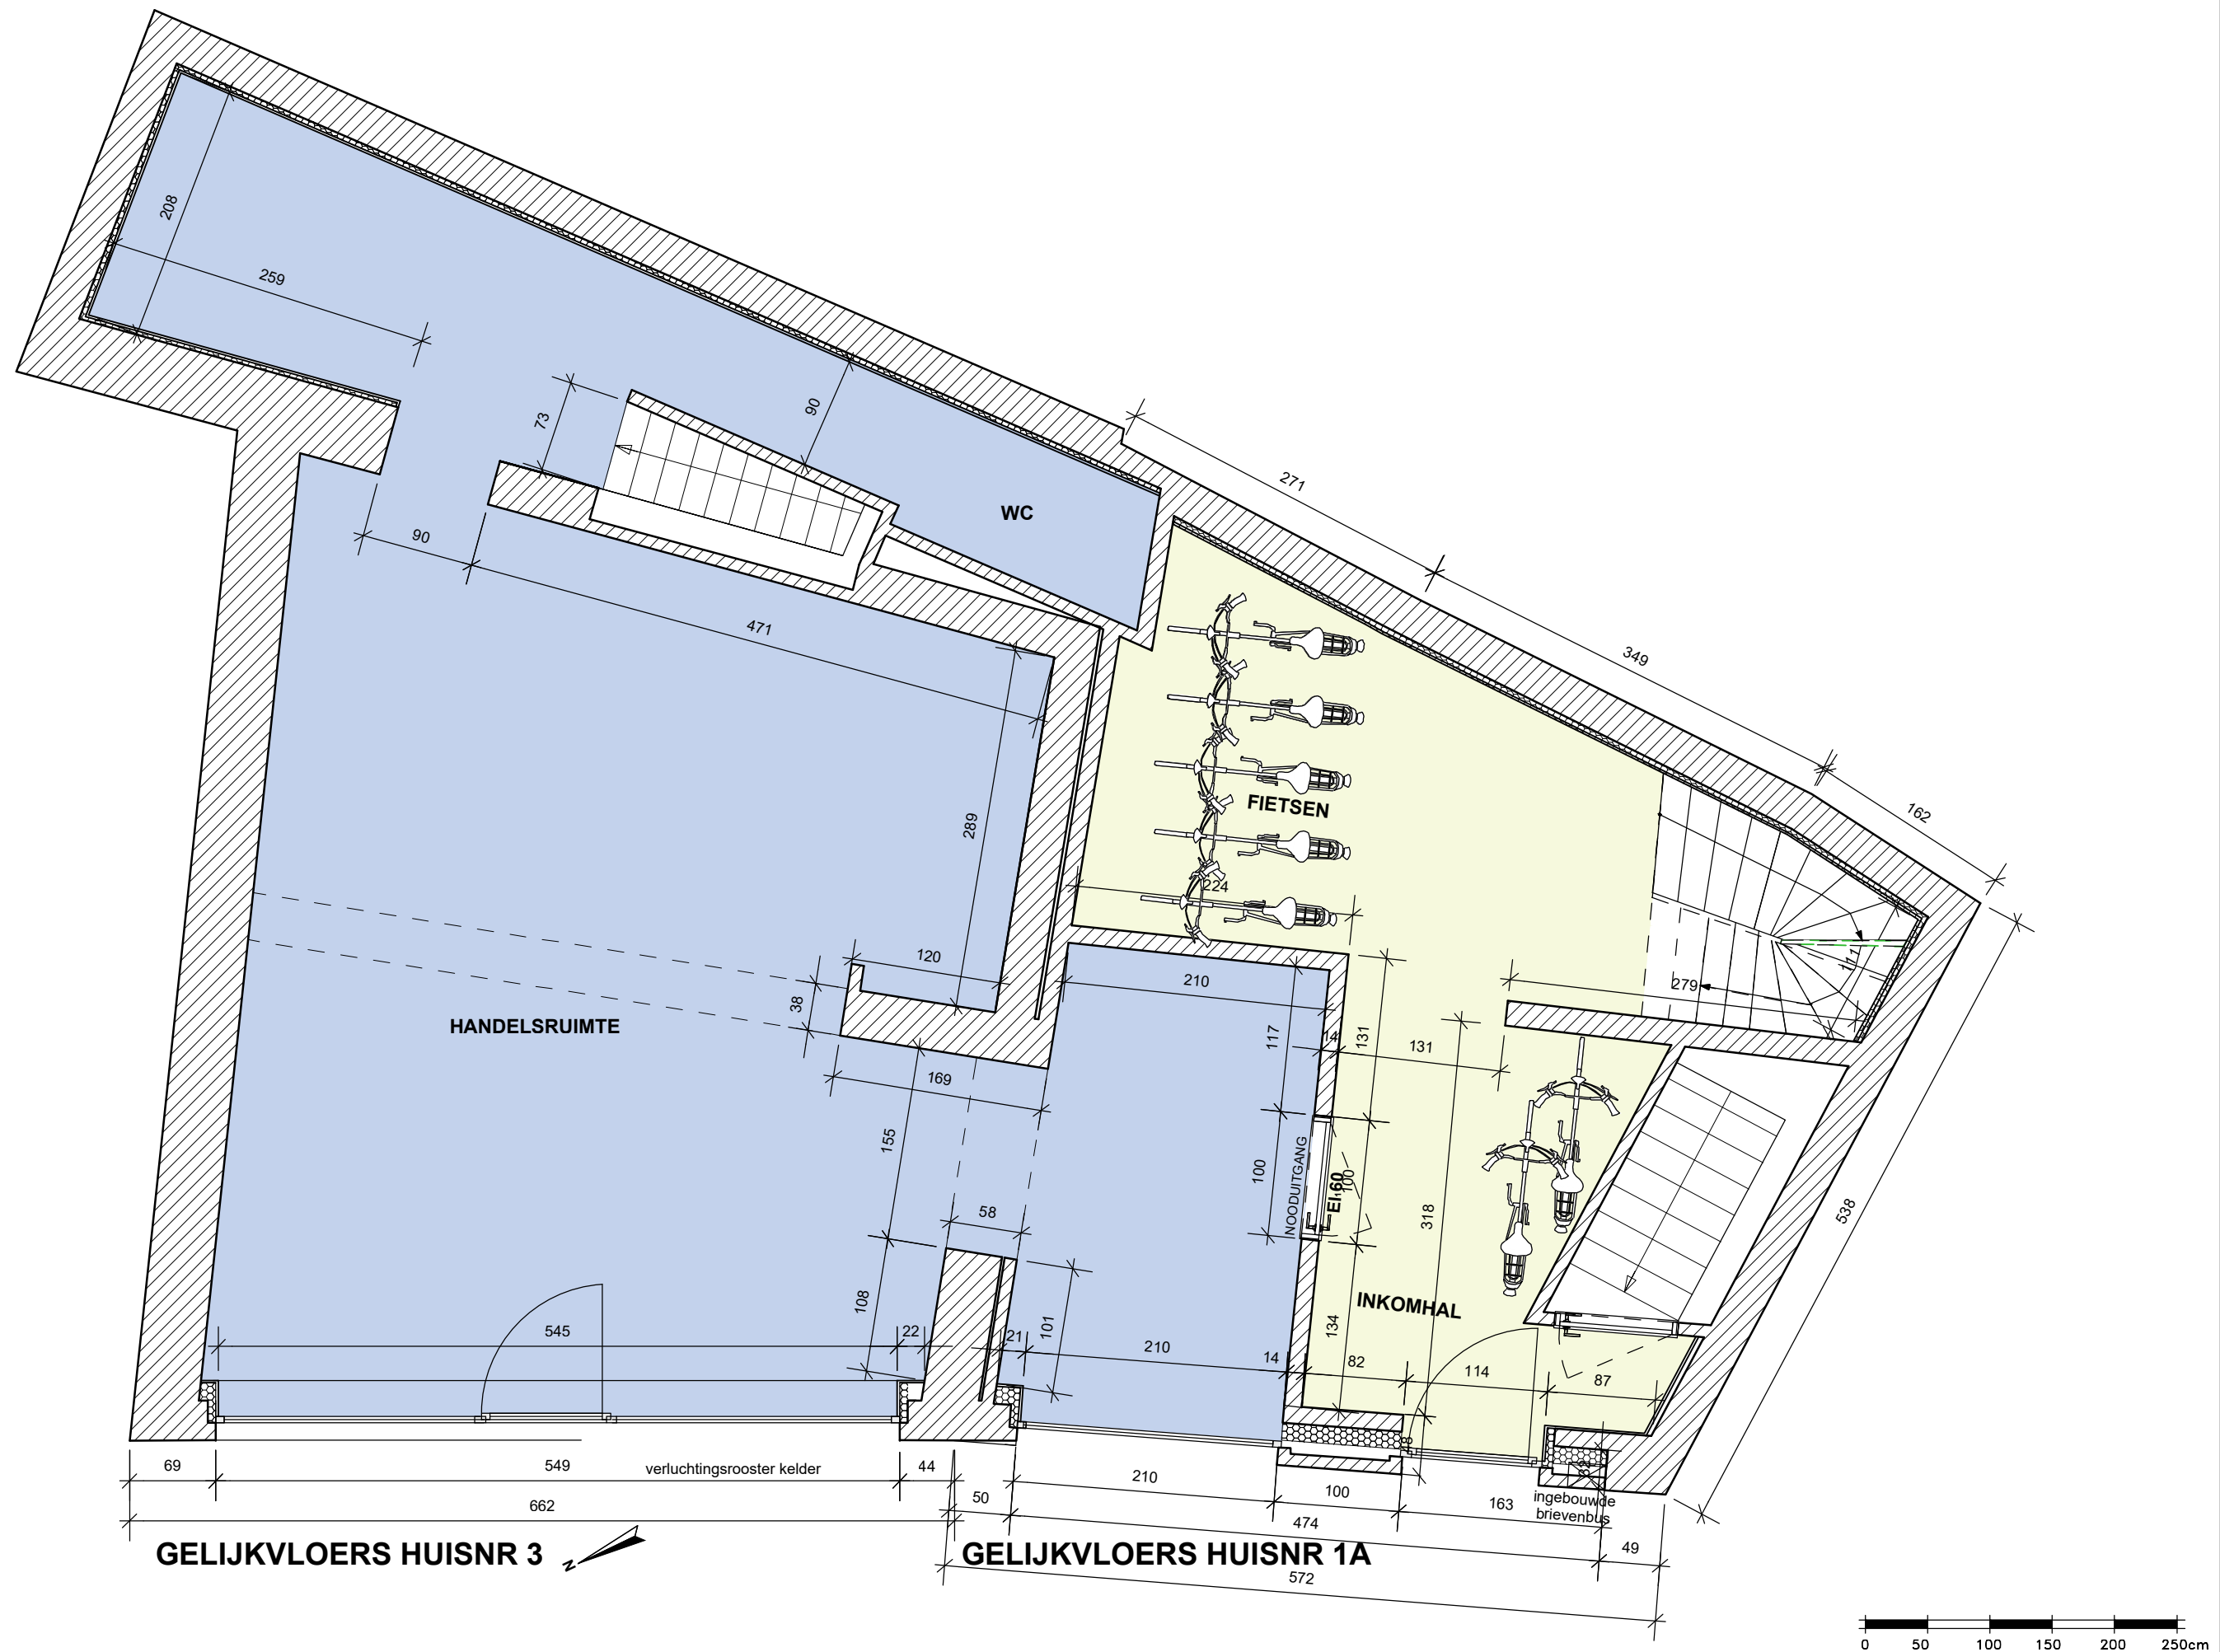

Architect	Architectenbureau Nys bvba Plantanen 30, B-8300 Knokke-Heist T 0497/39 27 26 E angeline.nys@arhitect-nys.be W www.architect-nys.be	Project	Verbouwen van twee bestaande rijwoning Ketelstraat nr1A/3 3290 Diest	SCHAAL	1/50 op A3	Datum :	29.12.2025	Archief :	045-	AS BUILT PLAN GELIJKVLOERS	BLAD 2
-----------	--	---------	---	--------	------------	---------	------------	-----------	------	-------------------------------	-----------

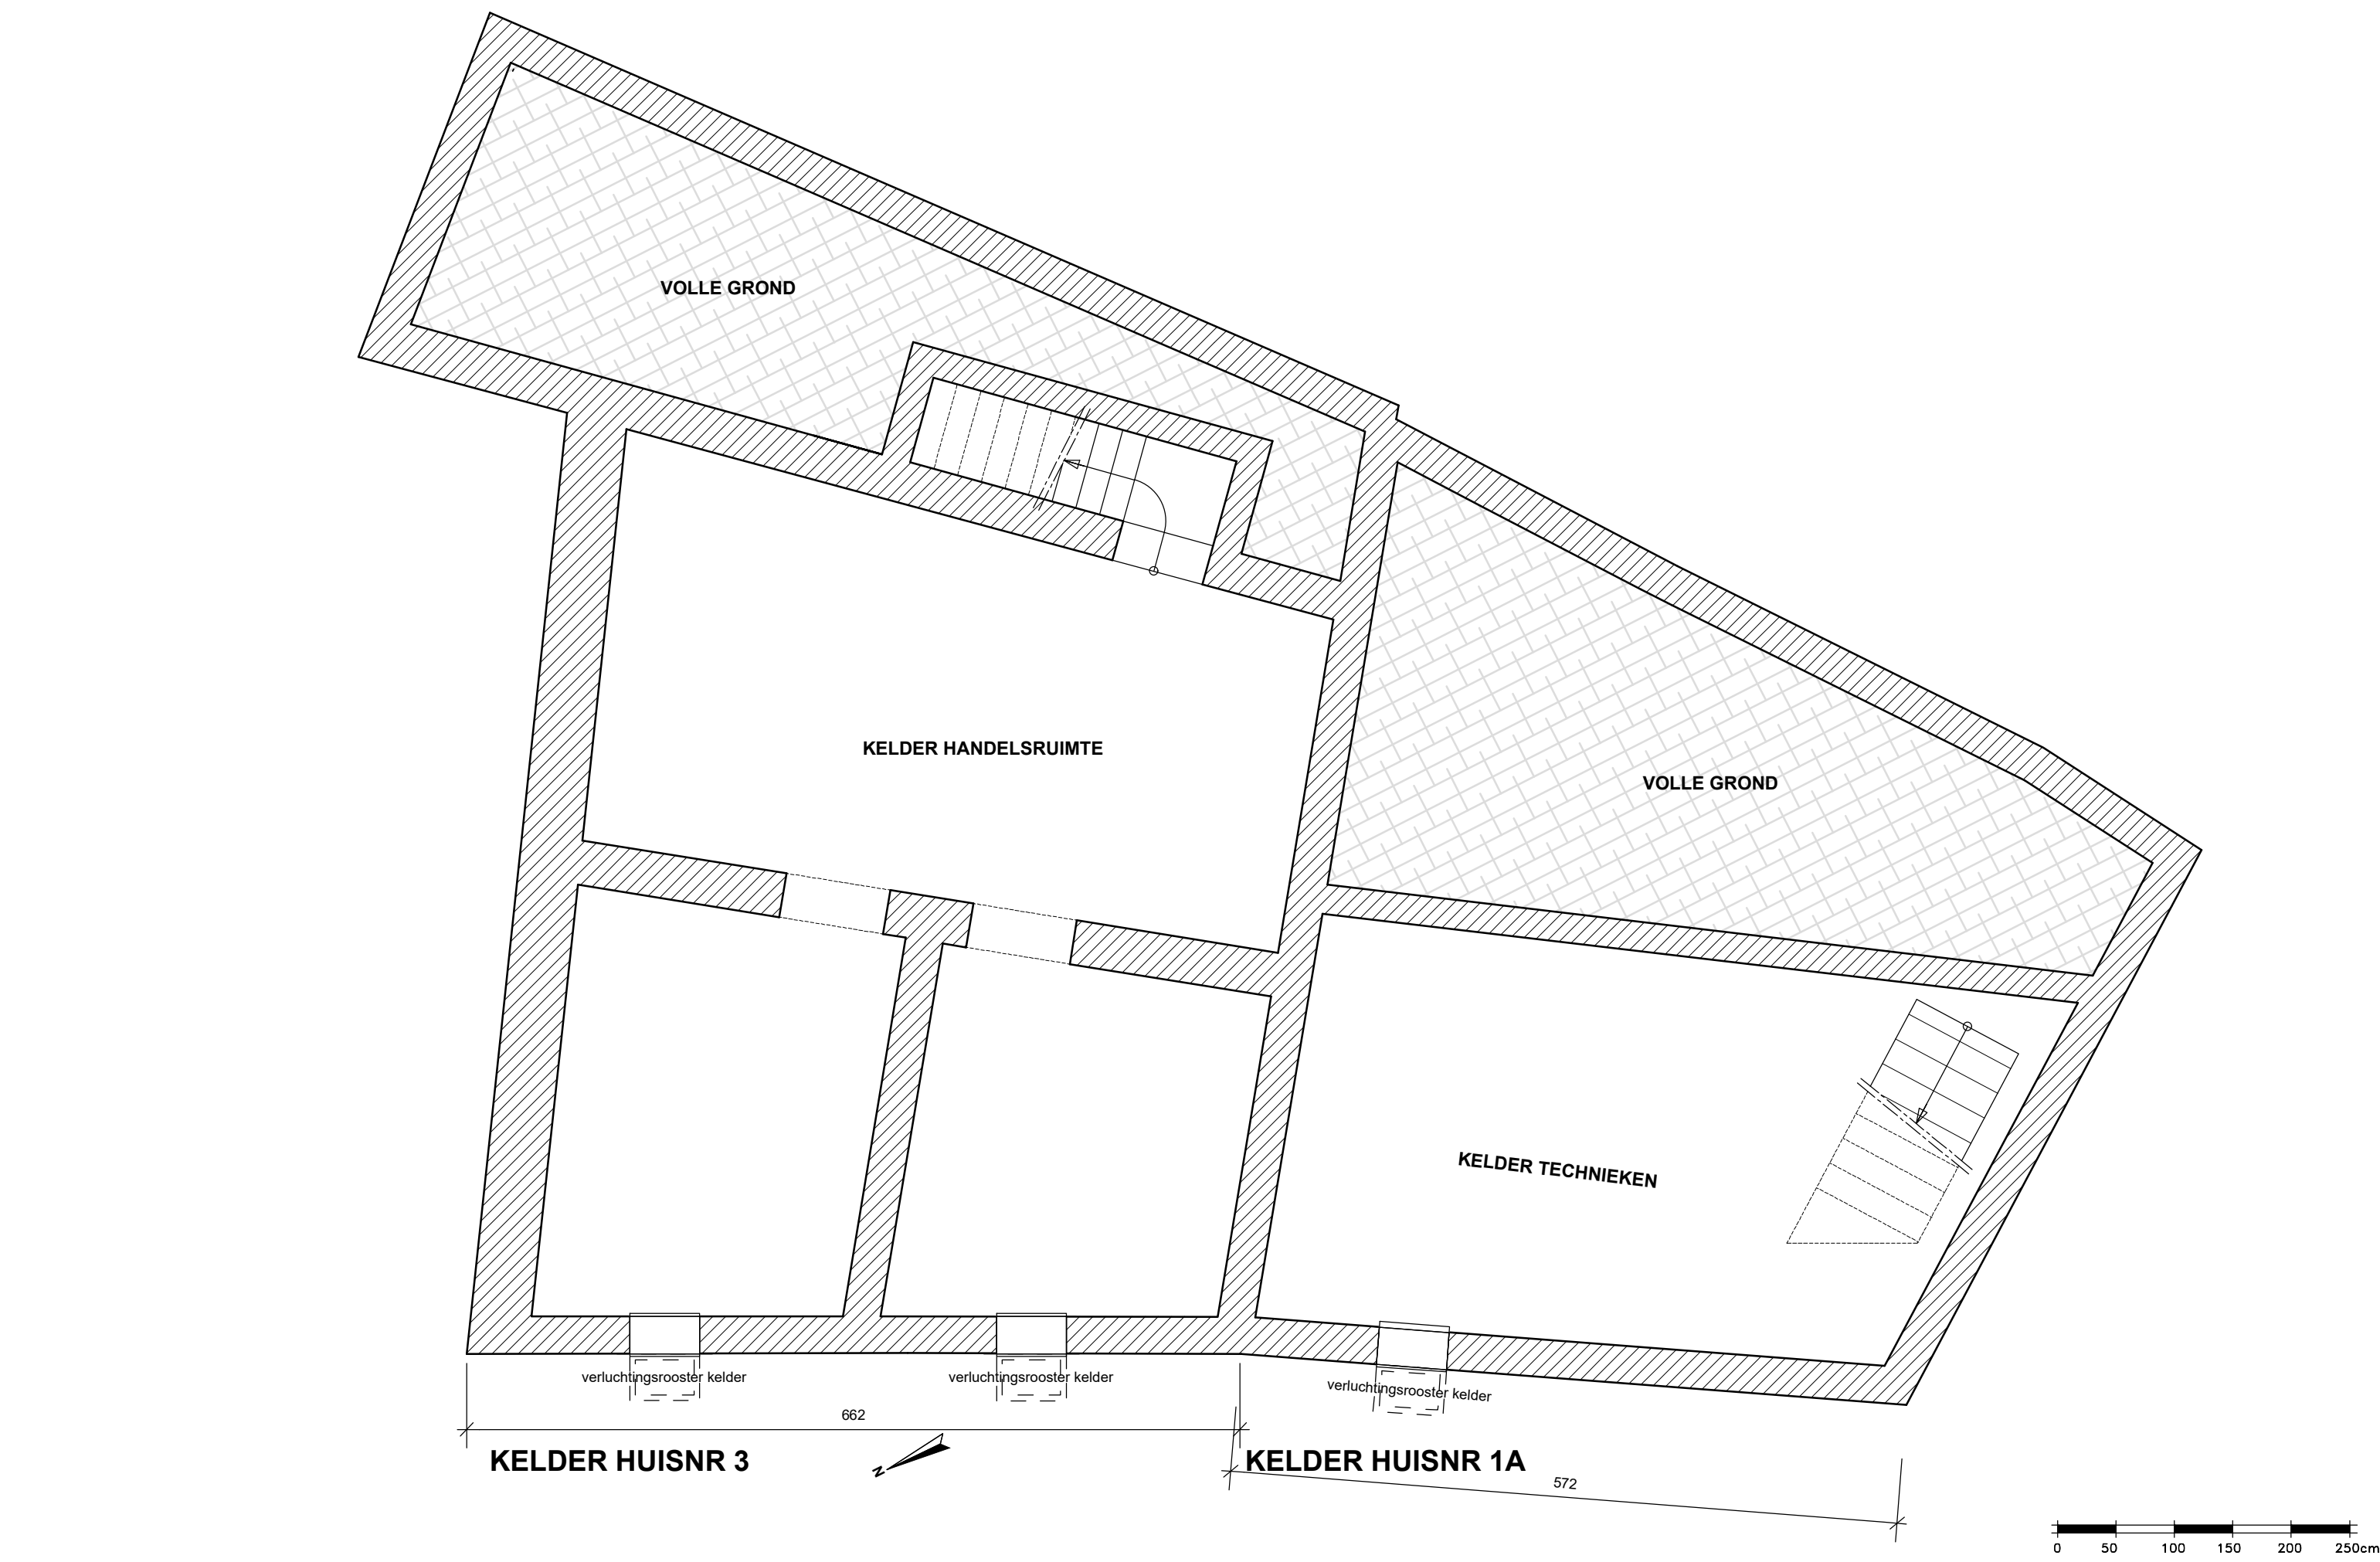

Architect	Architectenbureau Nys bvba Plantanen 30, B-8300 Knokke-Heist T 0497/39 27 26 E angeline.nys@arhitect-nys.be W www.architect-nys.be		Project	Verbouwen van twee bestaande rijwoning Ketelstraat nr1A/3 3290 Diest	SCHAAL 1/50 op A3	Datum : 29.12.2025	Archief : 045-	AS BUILT PLAN KELDER	BLAD 1
-----------	---	--	---------	---	----------------------	-----------------------	-------------------	-------------------------	-----------