


LEGENDE

- volle grond
- beton
- beton bestaand
- betonblok
- snelbouw
- parement
- metselwerk bestaand
- isolatie - type 1
- isolatie - type 2
- isolerend metselwerk
- uitvullaag
- hout
- chipbe
- glas
- metaal
- natuursteen
- bepleistering
- afbraak

586B		AMANDINAHUIS		
Bouwplaats	Amandinaweg 140 3540 Herk-de-Stad			
Bouwheer	Gemeente Herk-de-Stad			
Ontwerp	ARAT • architecten bv Franklinstraat 71 2200 HERENTALS tel: 014 24 86 90 e-mail: info@arat.be website: www.arat.be			
Voor akkoord De bouwheer	Voor akkoord De architect	Voor akkoord De aannemer	Wijzigingen	Datum 28/11/2025
Aantal vellen: 7	Vel nr. 6/7	Schaal: 1/50		
AS BUILT				
ZOLDER +1				



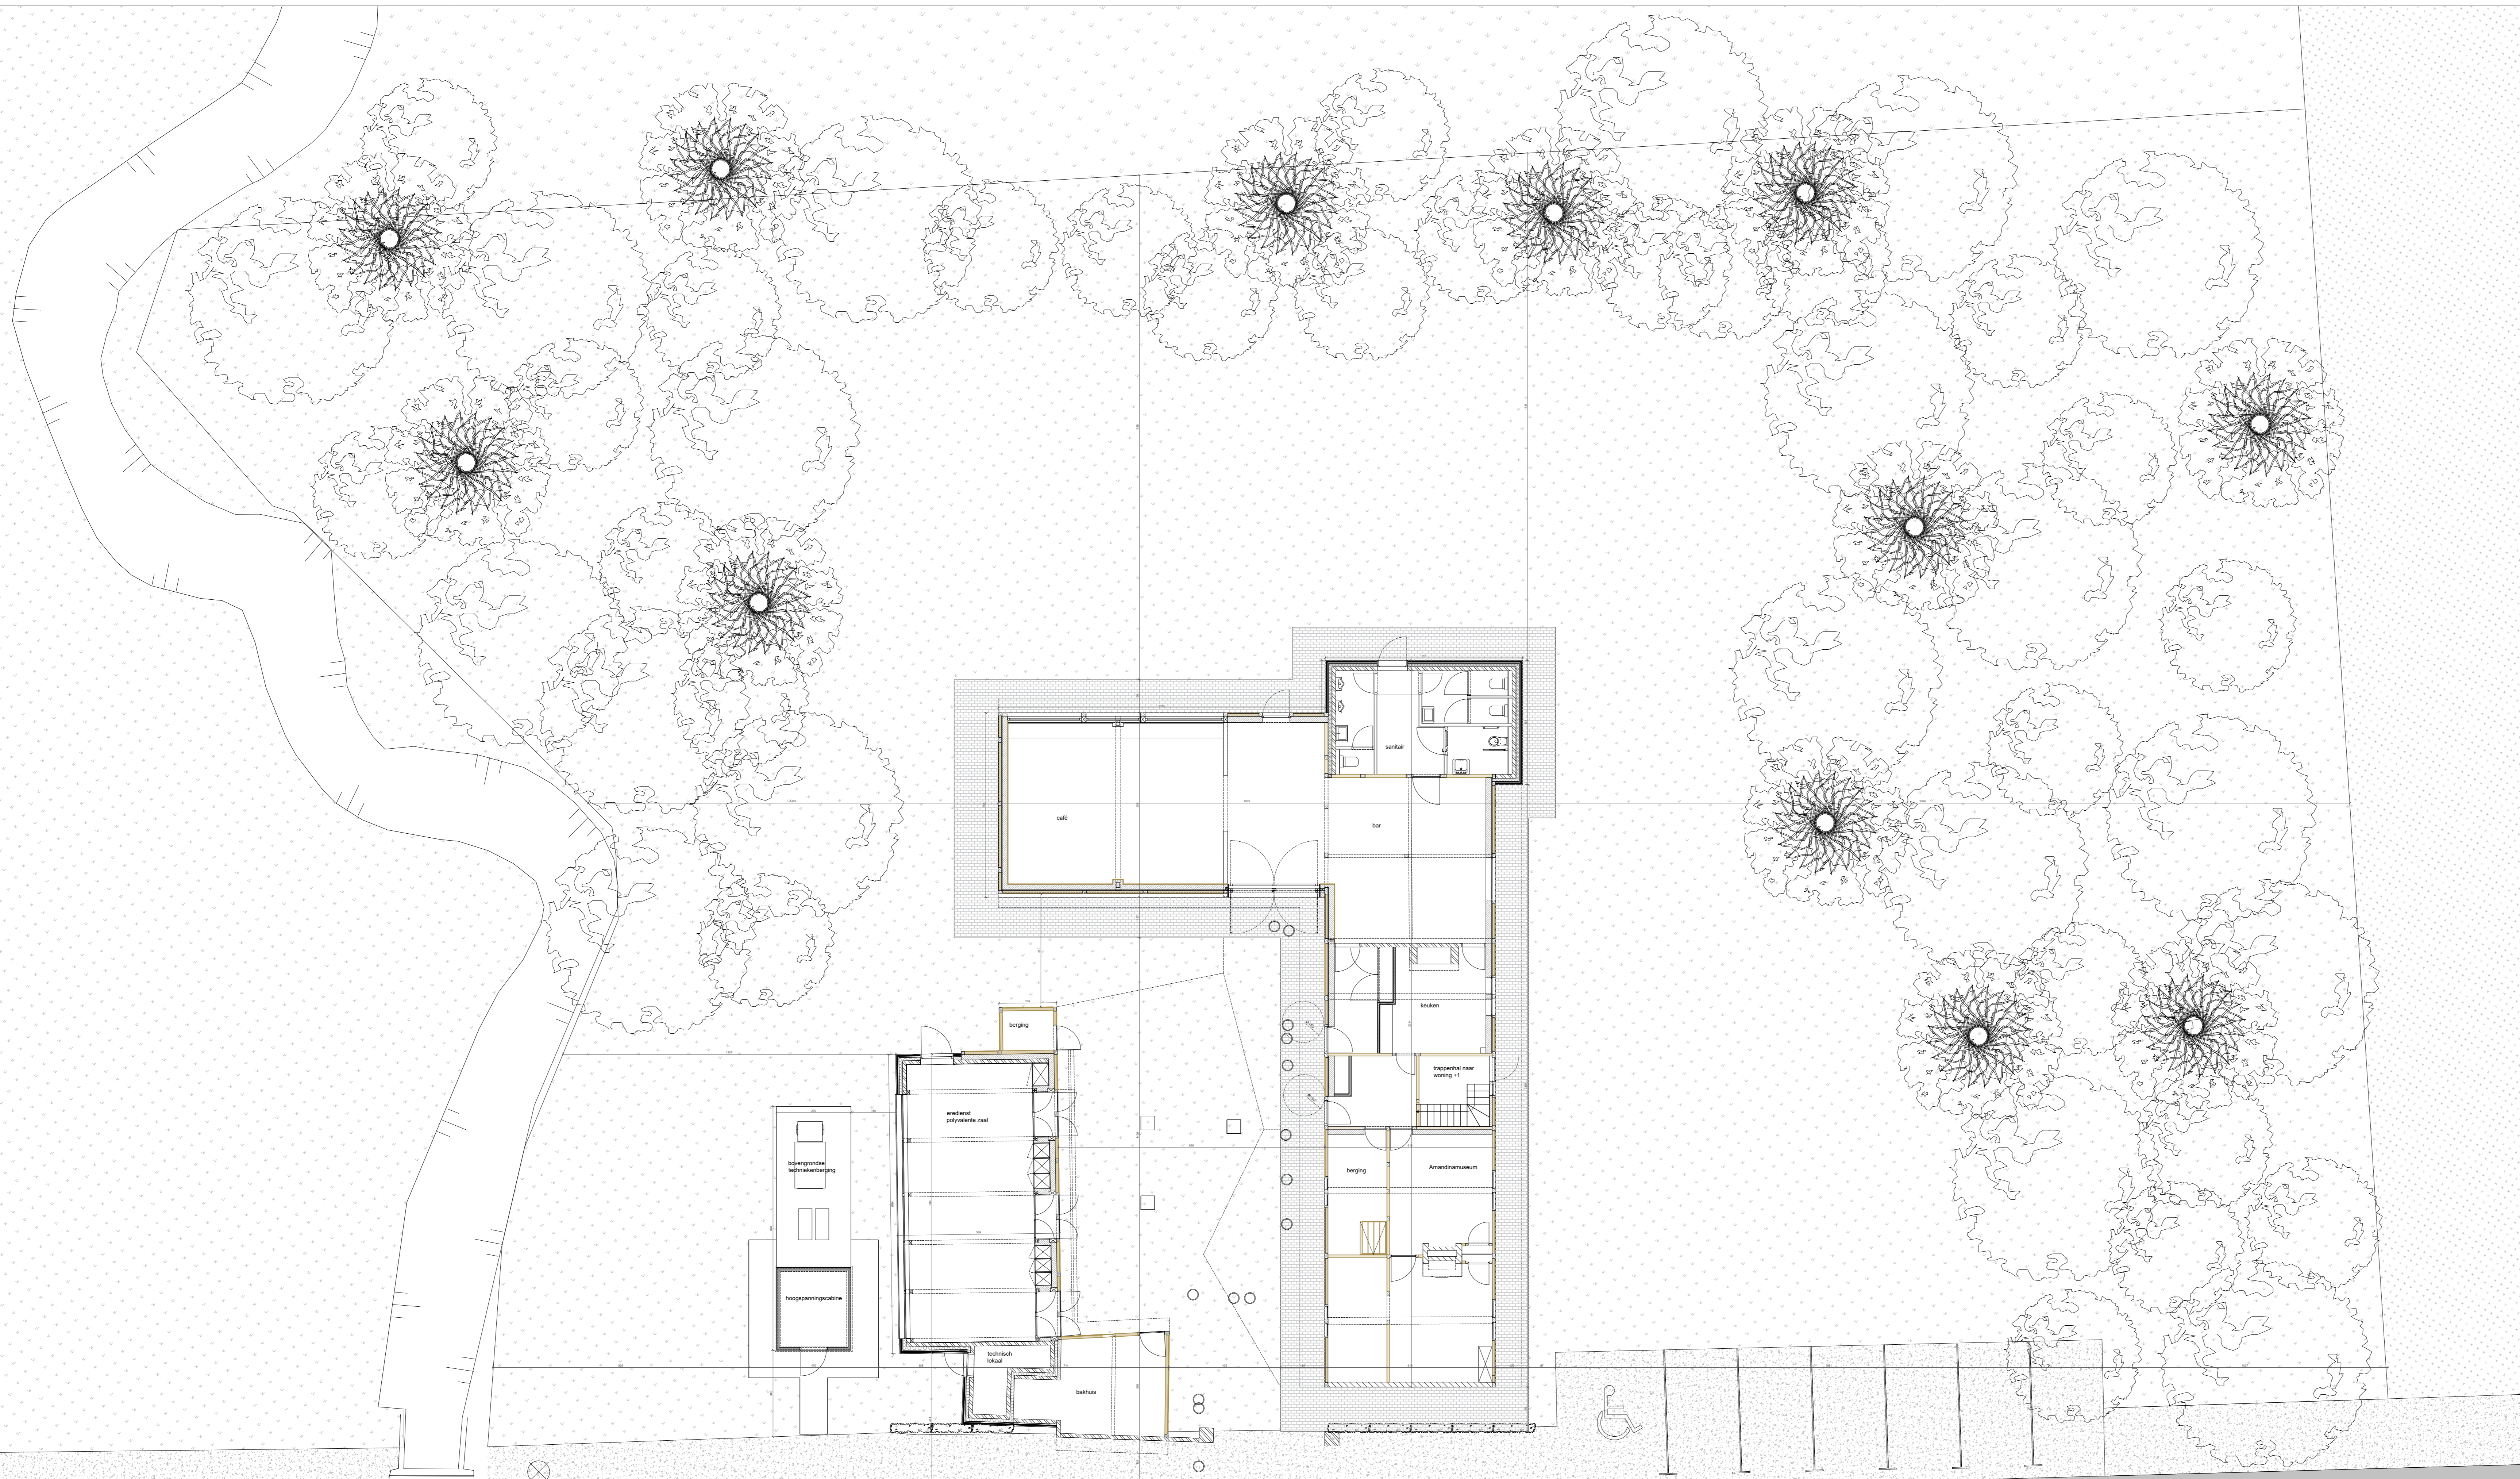

- LEGENDE INPLANTING**
- asphaltweg
 - grasveld
 - maïsveld
 - klinkerverharding
 - bebouwing
 - beton klinkers
 - steentjes
 - fruitteelt
 - ternair zand
 - afbraak
-
- verlichtingspaal
 - beek
 - putdeksel
 - boom
 - inspectieput
 - foto
 - telenet

Amandinaweg, Asfalt, gemeenteweg

586B	AMANDINA HERK-DE-STAD			
Bouwplaats	Amandinaweg 140 3540 Herk-de-Stad			
Bouwheer	Gemeente Herk-de-Stad			
Ontwerp	ARAT - architecten bv Fruwilerstraat 71 2200 HERENTALS tel: 014 24 86 50 e-mail: info@arat.be website: www.arat.be			
Voor akkoord De bouwheer	Voor akkoord De architect	Voor akkoord De aannemer	Wijzigingen	Datum 28/11/2025
Aantal vellen: 7	Vel nr. 17	Schaal: 1:100		



AS BUILT

INPLANTINGSPLAN