


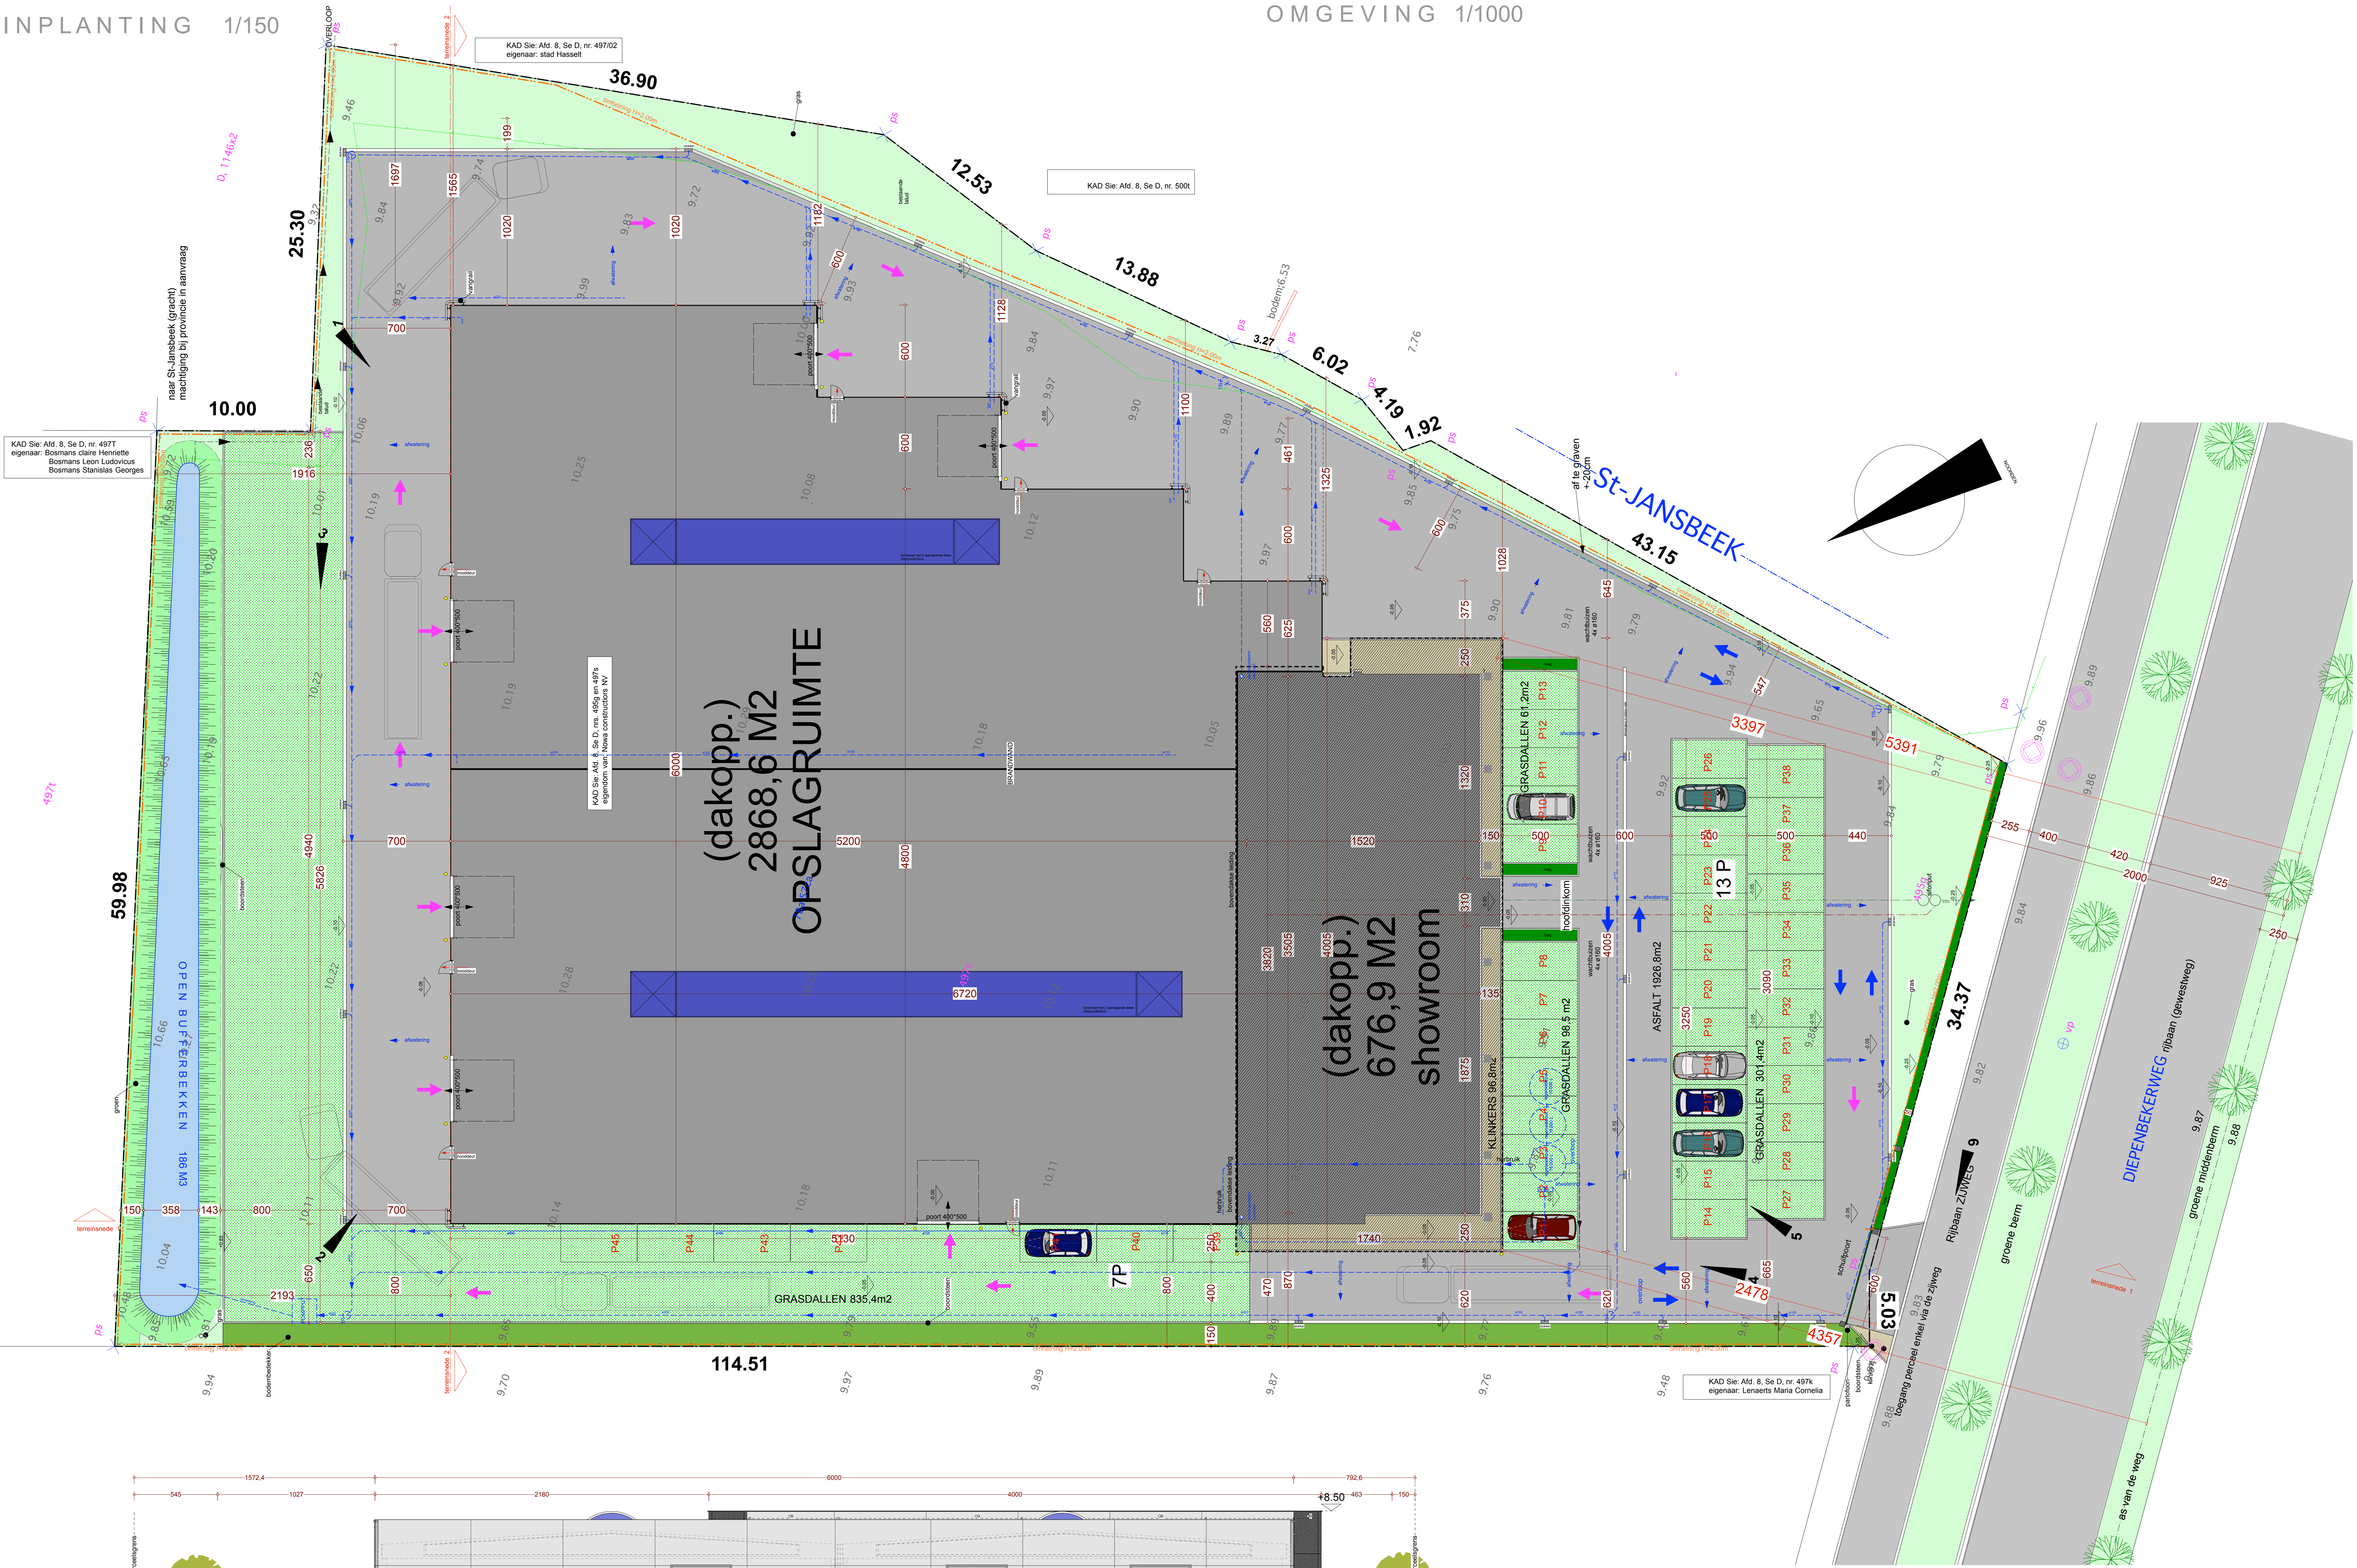


LEGENDE EN MATERIALEN


[Symbol]	nieuwe wand stoning
[Symbol]	nieuwe afsluiting RF
[Symbol]	isolatie
[Symbol]	betonvloer
[Symbol]	ondergrondse metalenwerk
[Symbol]	betonvloeren
[Symbol]	stalenvloeren
[Symbol]	stalenplaten
[Symbol]	chape
[Symbol]	perceelgrens
[Symbol]	afsluitingsrand
[Symbol]	wateroverloop
[Symbol]	riolering DWA afvalwater
[Symbol]	riolering DWA regenwater
[Symbol]	riolering WC
[Symbol]	riolering overloop
[Symbol]	omheining
[Symbol]	klei waterdicht
[Symbol]	dempersteen
[Symbol]	riolering
[Symbol]	topografische flow
[Symbol]	subvoering

noten, kolommen en fundering ter richtlijn
demonstreren door enkelvoudig uitgedrukt te worden
maten te controleren door de uitvoerder
maatregelen aanpak door te geven aan architect

TERREINPROFIEL 2 1/150

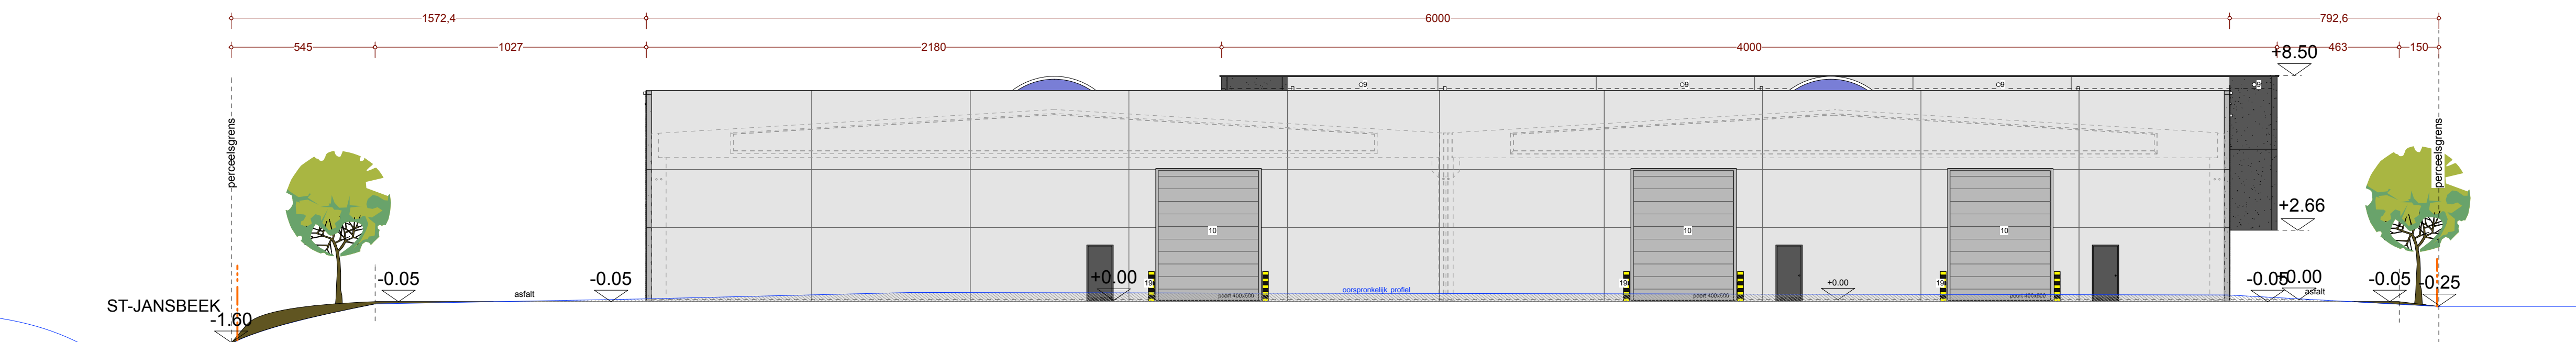

TERREINPROFIEL 1 1/150

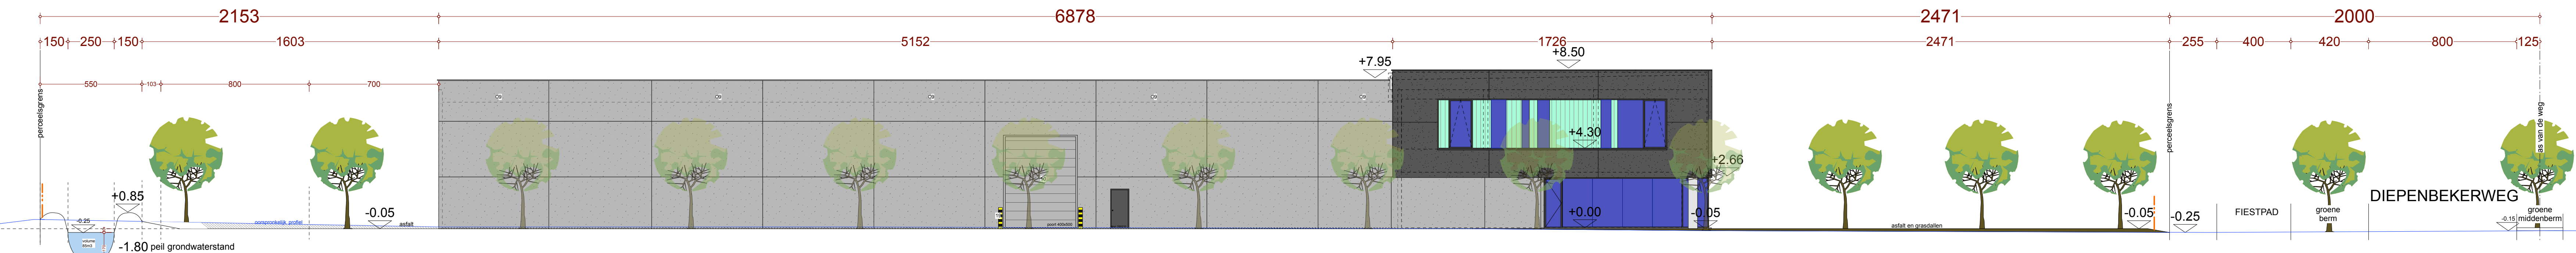

inplanting en profielen

AS-BUILT DOSSIER

opstellen van AS-BUILT dossier van een hal met kantoren
status 17/02/17

• perceel: Diepenbekeweg 30, 3500 Hasselt
Ald 8, Sie D, 495g, 497g

• bouwheer: Noël Stassen, gedelegeerd bestuurder
Nawa constructies nv
Diepenbekeweg 30
3500 Hasselt

wijzigingen ten opzichte van de laatste vergunde toestand
staan aangegeven met rode correctiewerk met rode tekst.


XYZ-architecten bvba

Glaerts Kris zaakvoerder
XYZ architecten bvba Oude Lakenhasen 118 • 3500 Hasselt
T 011 25 50 02 • gem 0477 42 17 28 • kris@xyz-architecten.be

datum 17/02/17

NOWA
constructors nv

XYZ
architecten

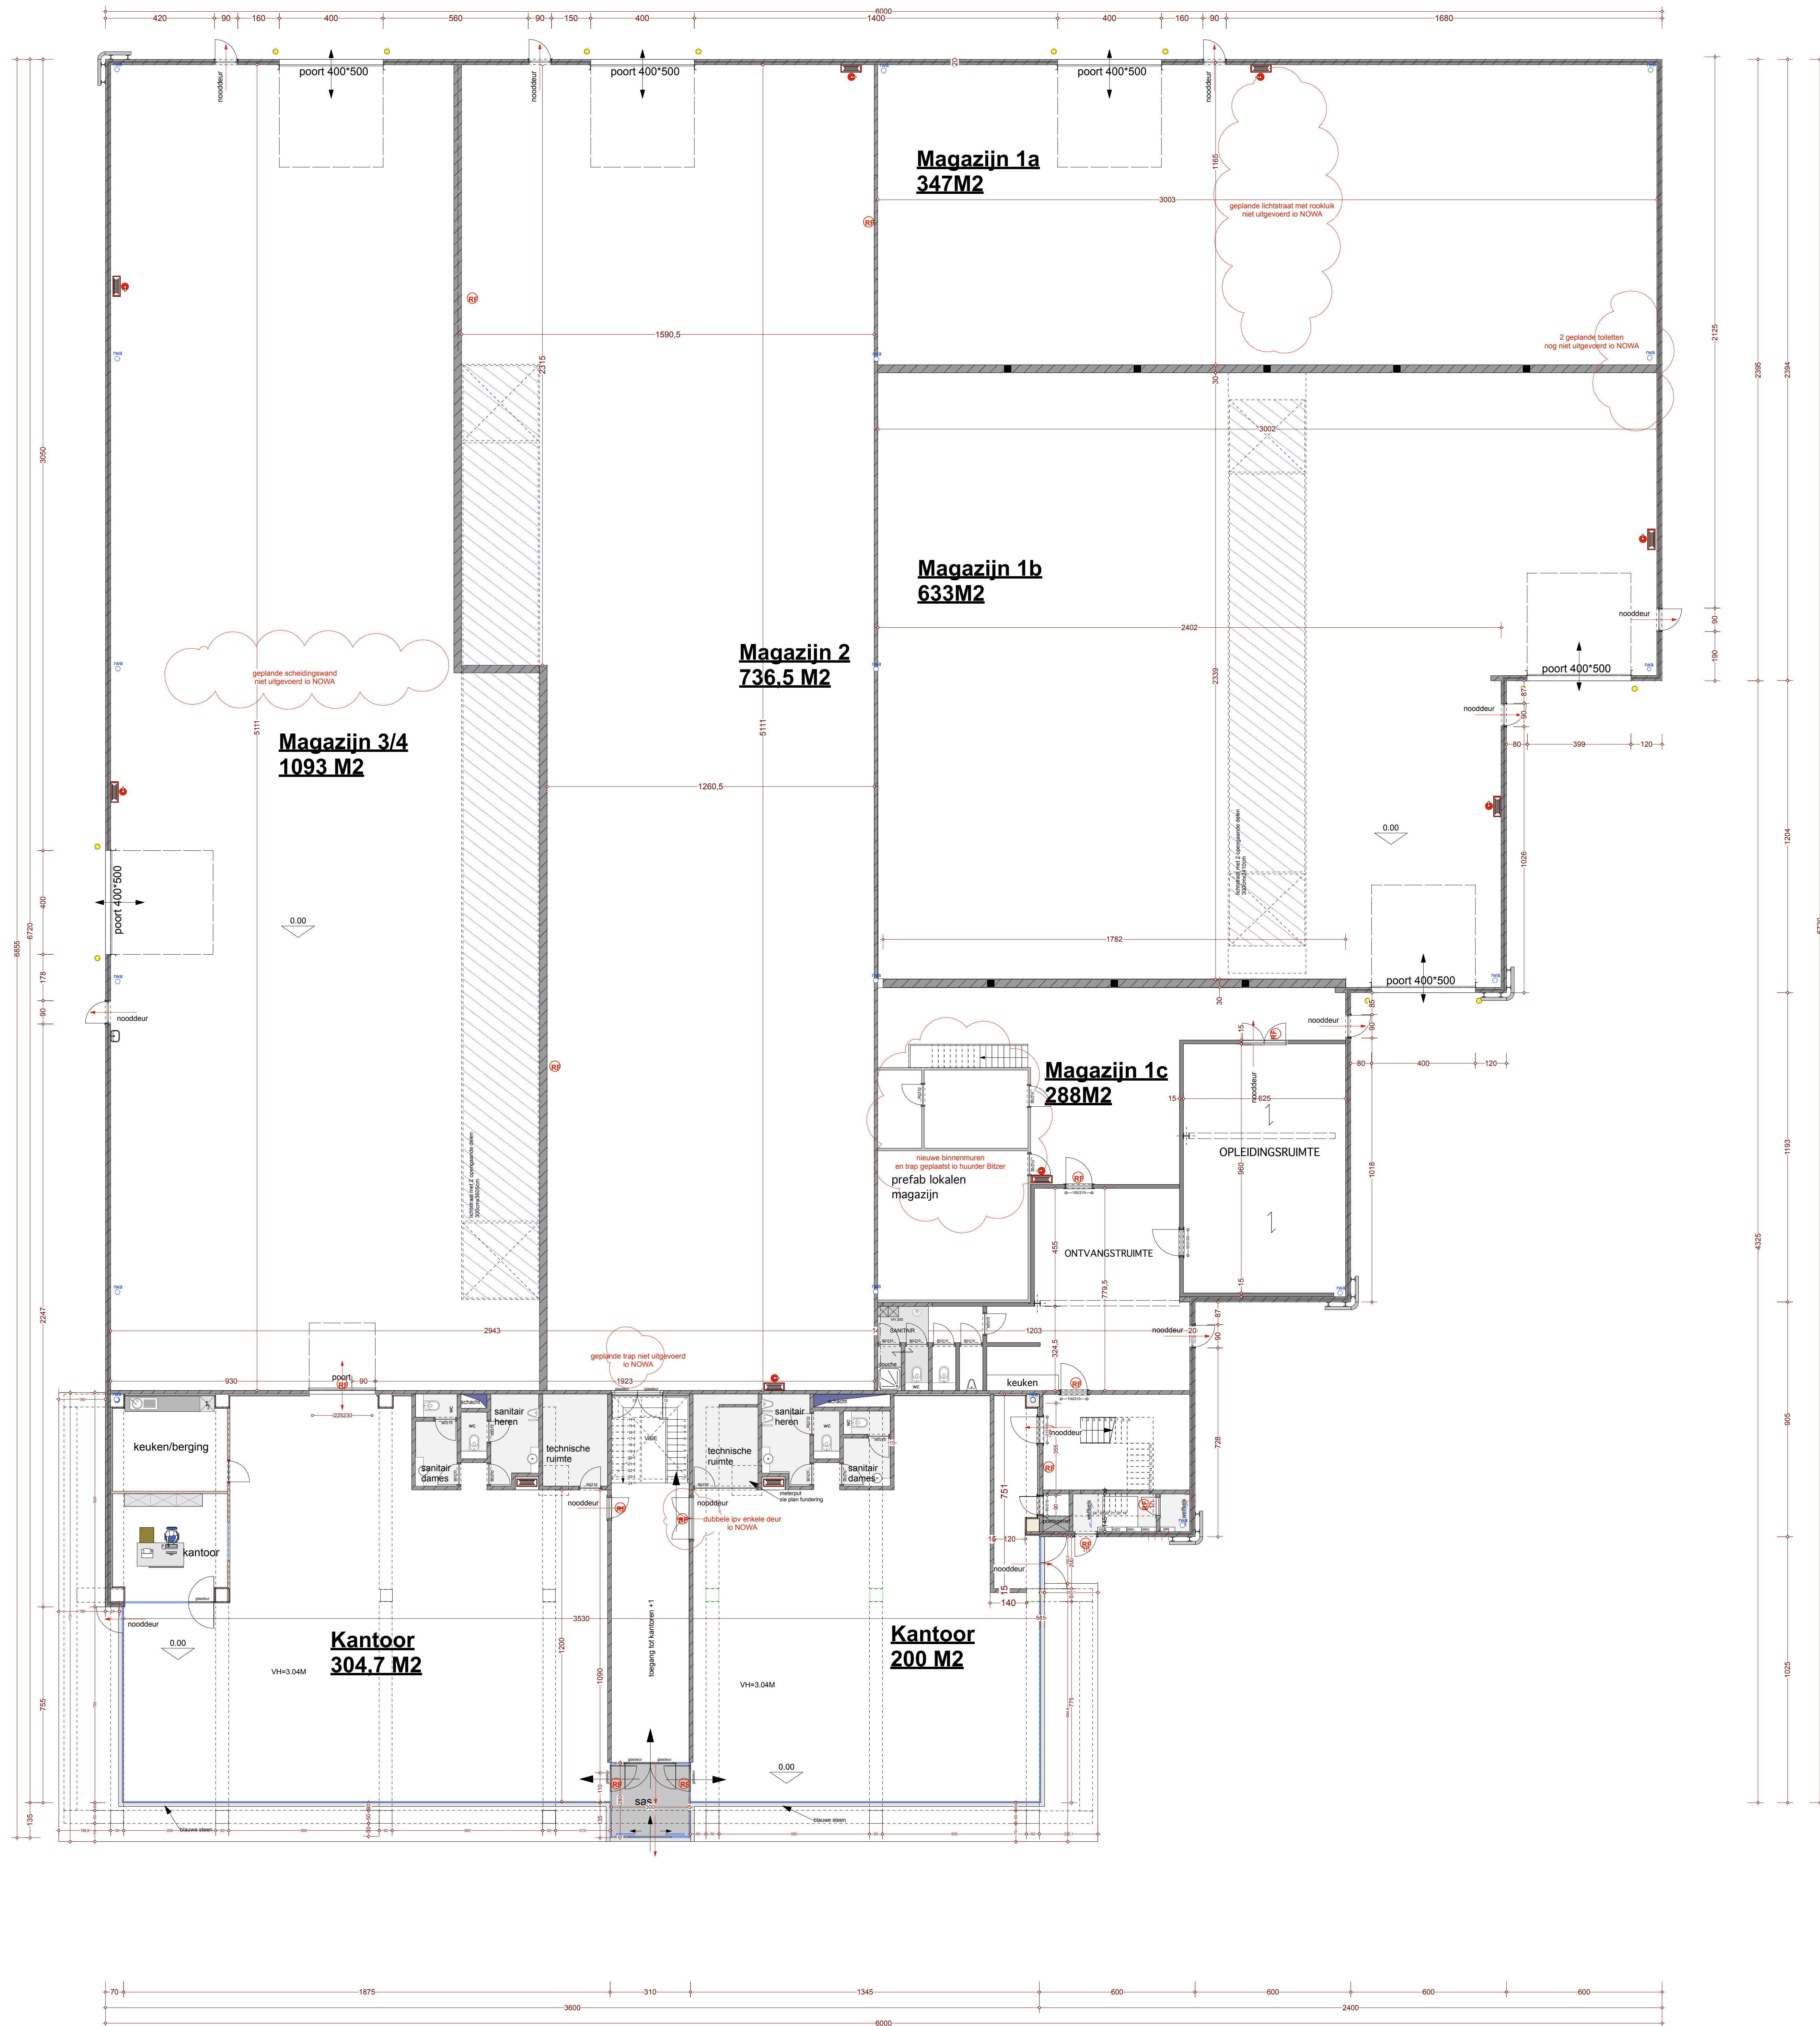


LEGENDA EN MATERIALEN


214

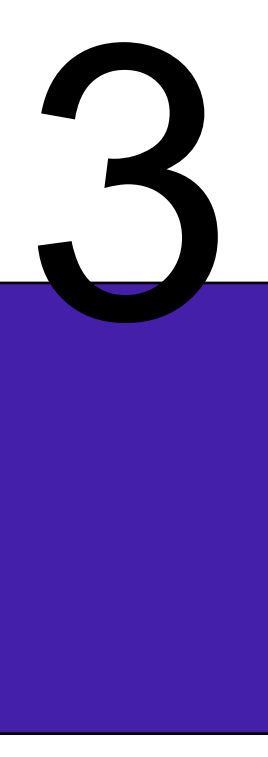


3 / 4

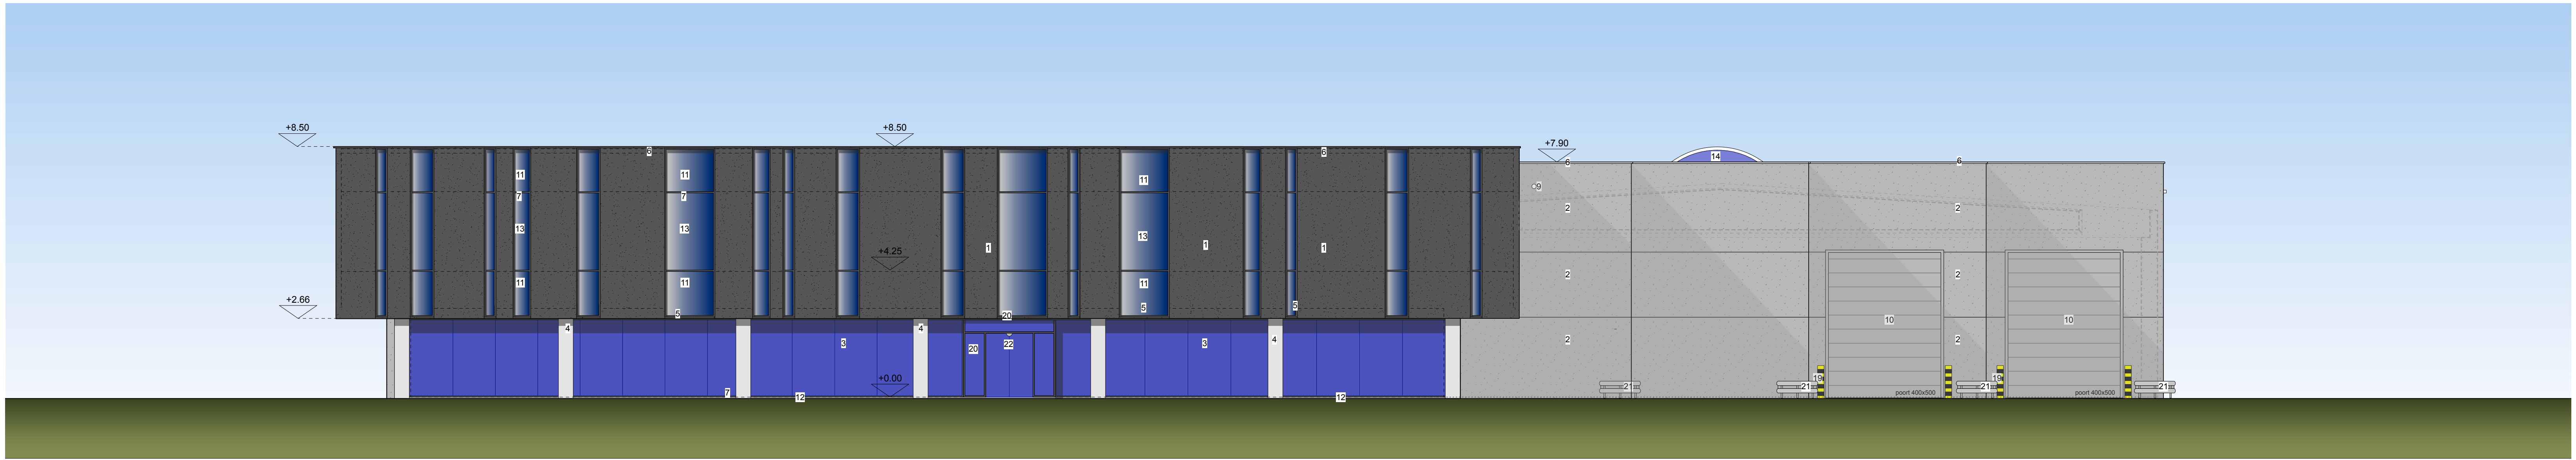


voorgevel 1/100

MATERIELENLUST


1. silixpanelen zwart met coating
2. silixpanelen lichtgrijs
3. structurele beglazing helder
4. beton gladbekist
5. lekdorpel in ALU zwart
6. muurafdekplaat in ALU kleur idem onderliggende
7. raamprofielen donkergrijs in ALU
8. noodspuwer rechthoekig in ALU
9. noodspuwer rond in ALU
10. sectionaalpoort in metaal grijs
11. colorbel kleur matching lichtspiegelend glas
12. dorpel in blauwe steen
13. traditionele beglazing lichtspiegelend
14. lichtstraat polycarbonaat, profielen wit
15. gevelpanelen zichtbeton lichtgrijs
16. geprofileerde beglazing
17. regenwaterafvoer in zink, lichtgrijs
18. nooddeur in metaal, grijs
19. metalen stootpaaltje zwart-geel geschilderd
20. traditionele beglazing helder

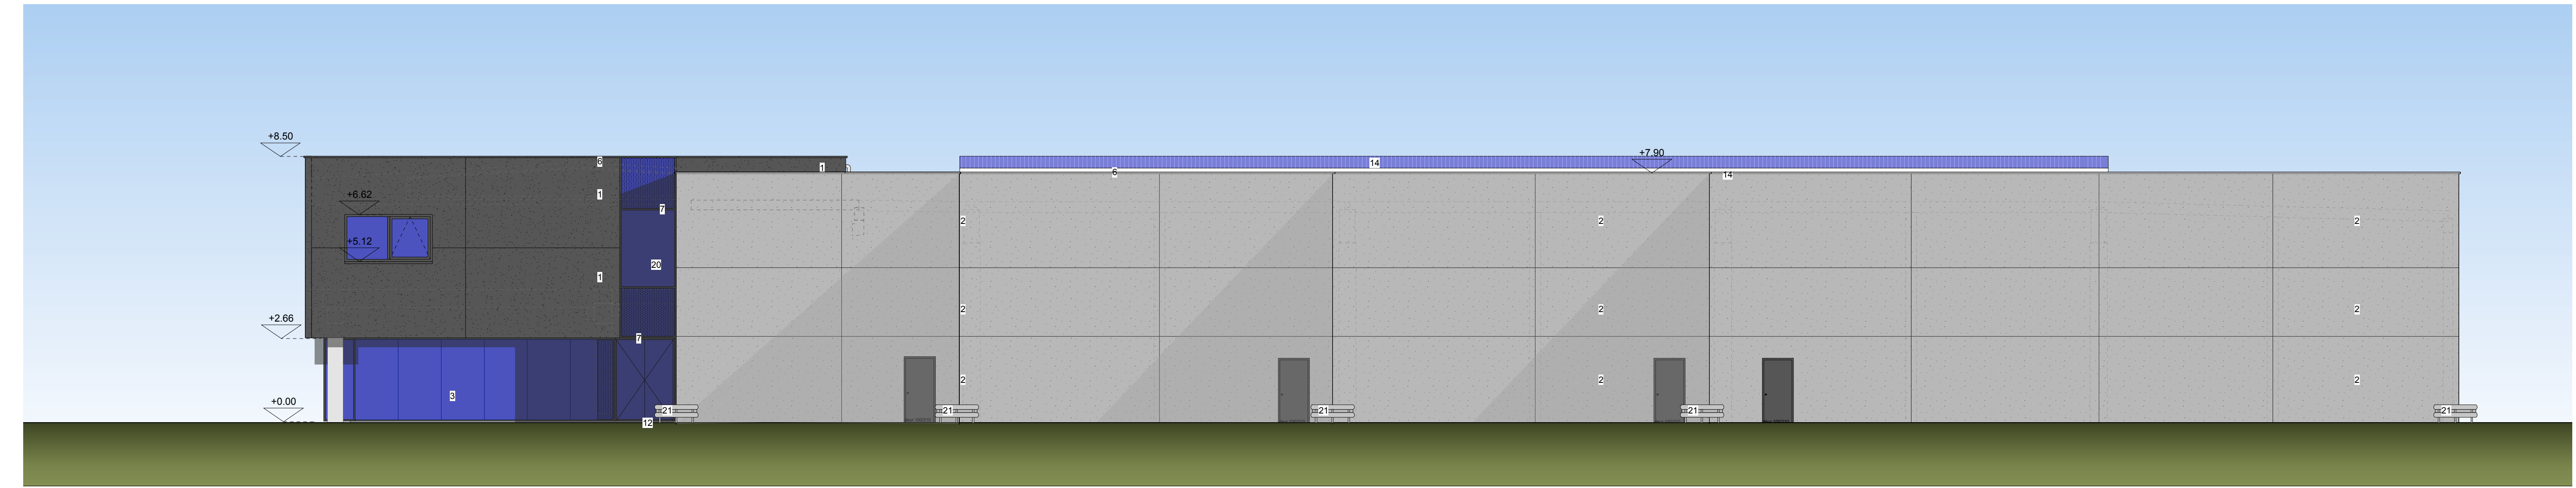

zijgevel rechts 1/100

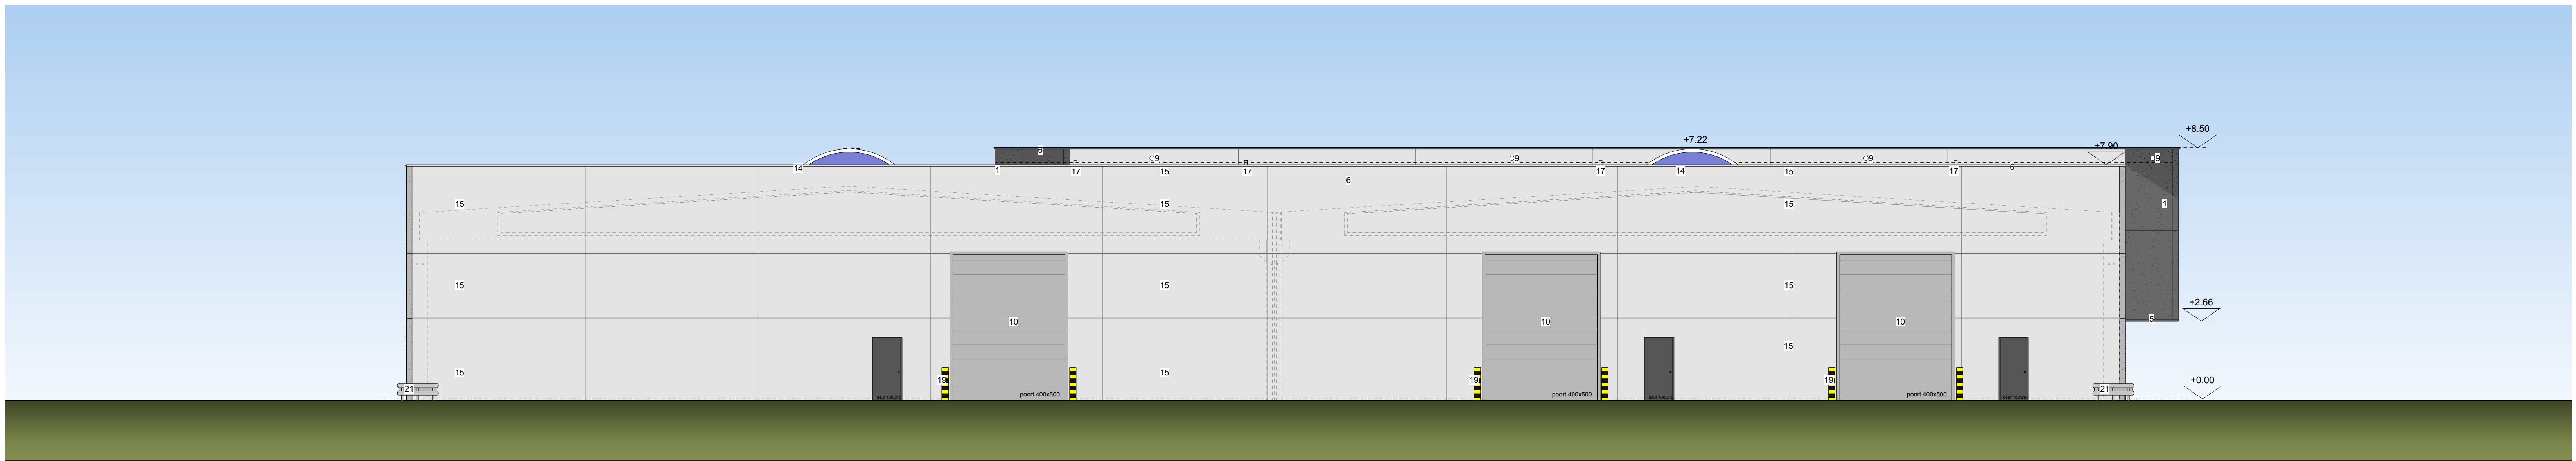

achtergevel 1/100

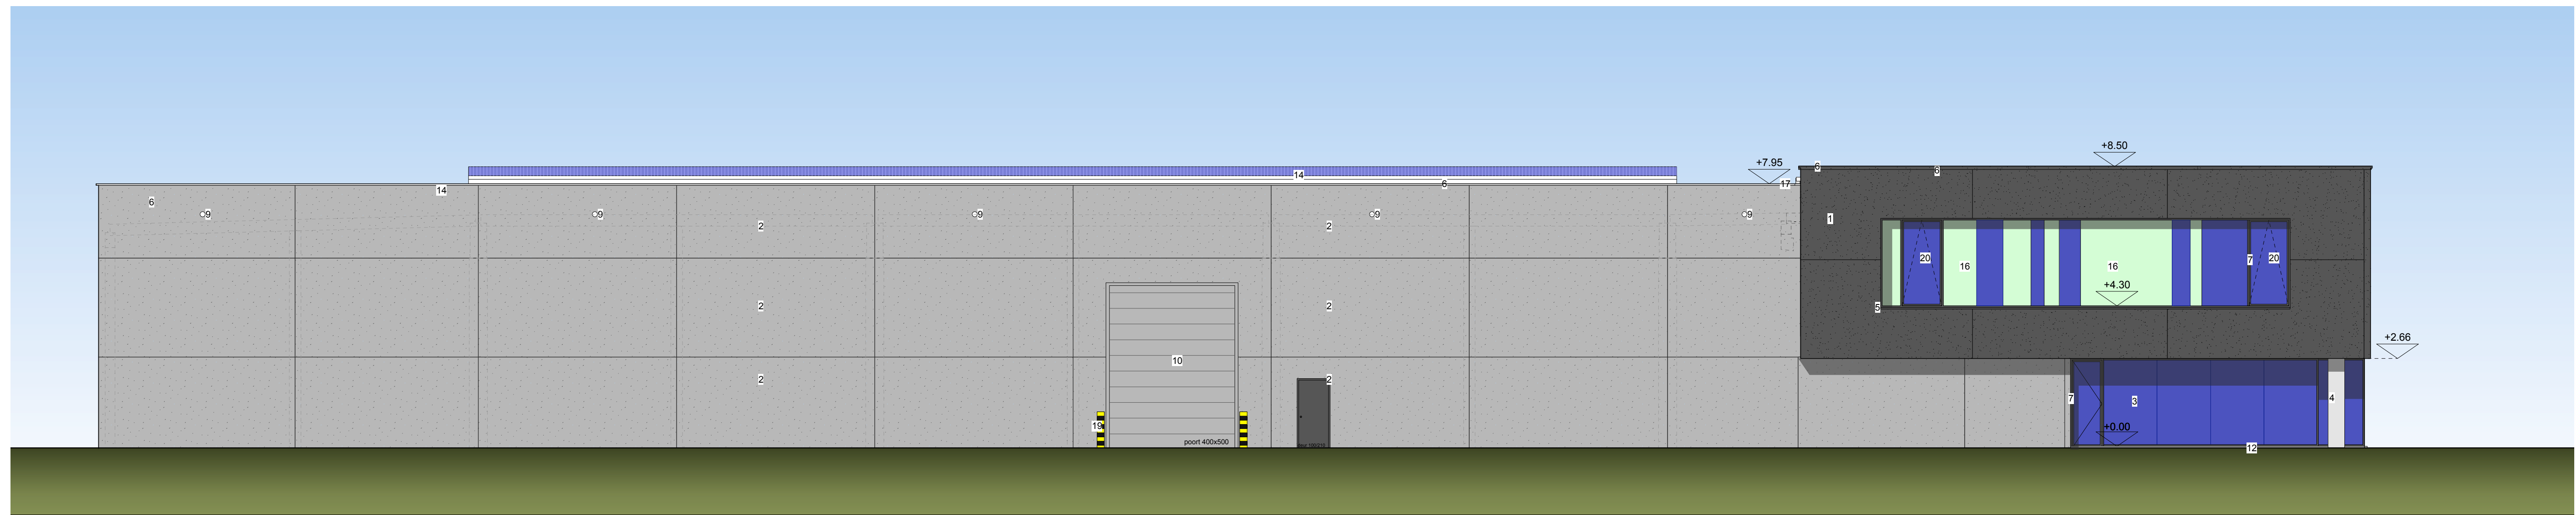

zijgevel links 1/100

gevels

AS-BUILT DOSSIER

opstellen van AS-BUILT dossier van een hal met kantoren
status 17/02/17

• perceel: Diepenbekerweg 30, 3500 Hasselt
Afd. 8, Sie D. 495g, 497s

• bouwheer: Noël Stassen, gedelegeerd bestuurder
Nowa constructors nv
Diepenbekerweg 30
3500 Hasselt

wijzigingen nbt 0043768 van de laatste vergunde toestand
staan aangeleid met rode correctiewerk met rode tekst.

XYZ-architecten bvba

Olberts Kris zaakvoerder
XYZ architecten bvba Oude Lakenhaan 118 • 3500 Hasselt
T 011 25 50 02 • gem 0477 42 77 28 • info@xyz-architecten.be

datum 17/02/17

NOWA
constructors nv

XYZ
architecten