
3244 1.


2DE VERDIEPING APP ~~3A~~ 0201.

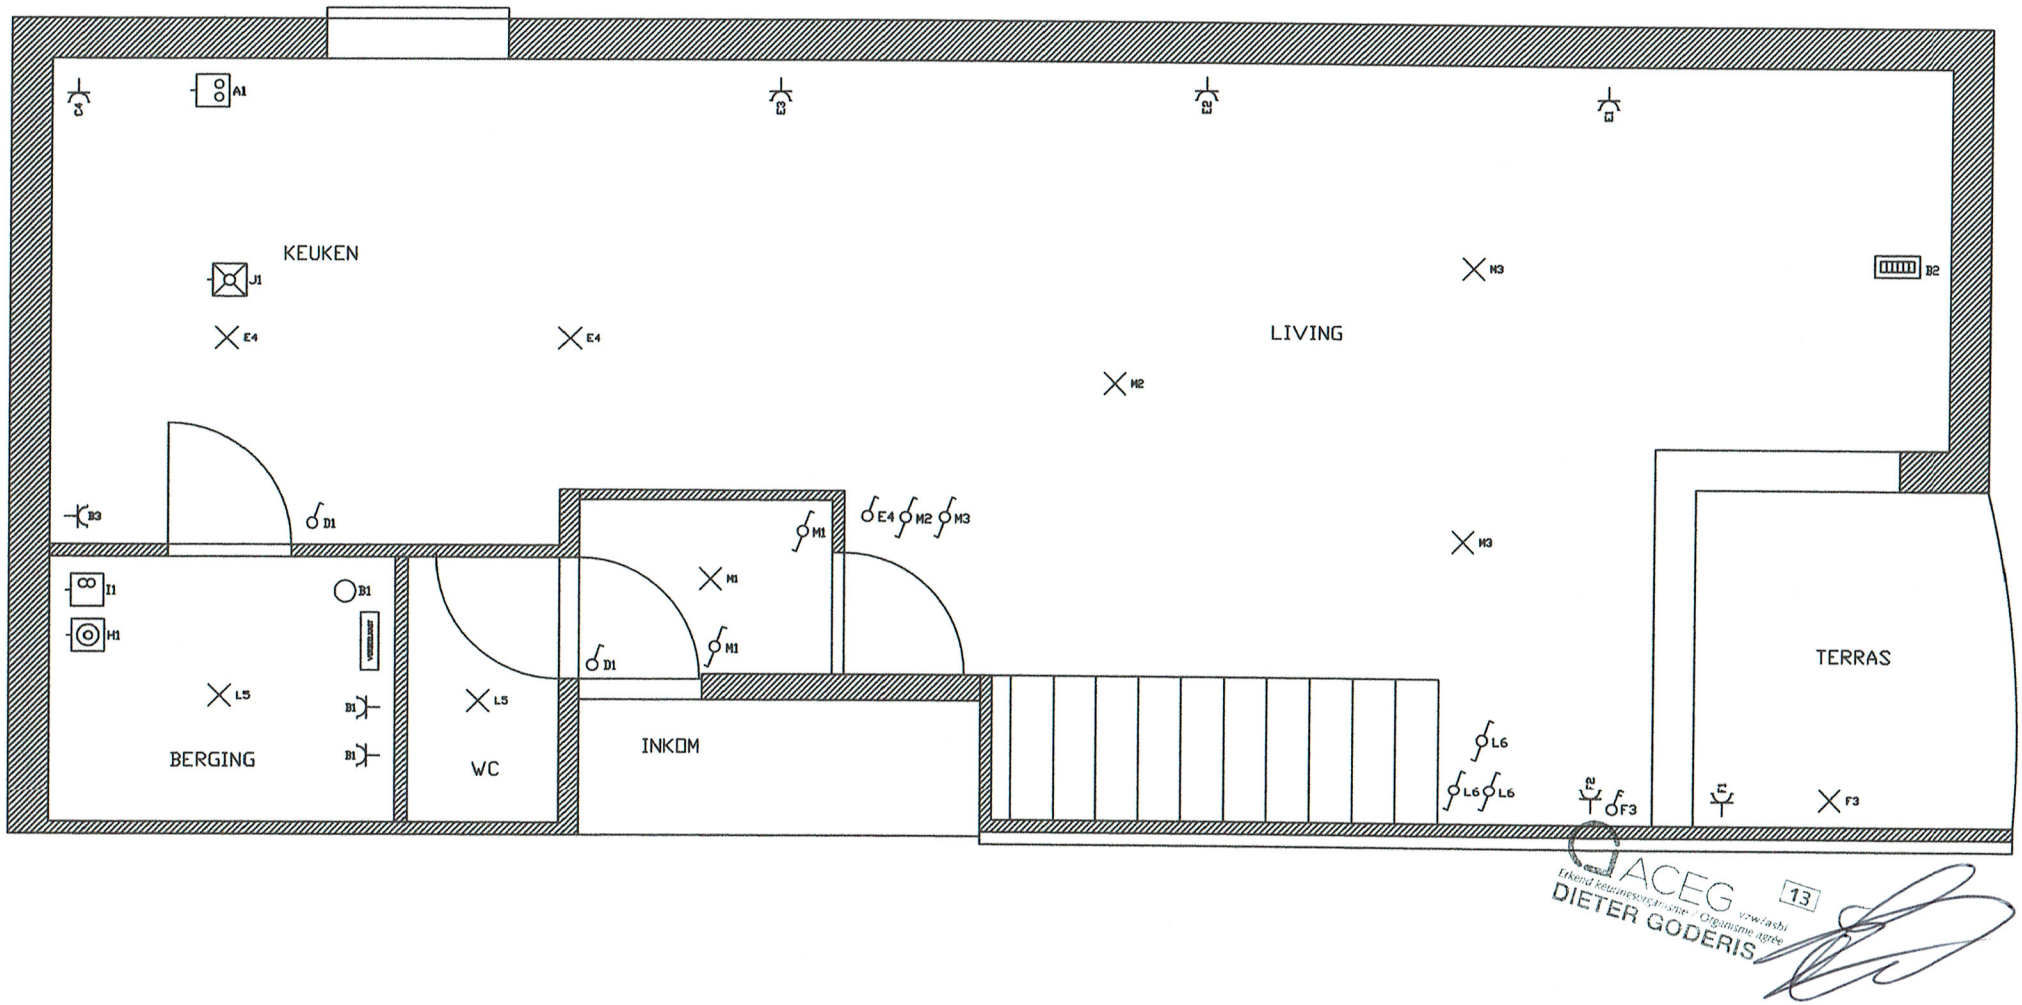

ACEG erkend keuringsorganisme / Organisme agréé 13
DIETER GODERIS


BTW N° BE 0631.924.712	DATE 24/6/2015	Wezelstraat	SITUATIESCHETS APP ~~3A~~ 0201	DWG NO 51	
DRAWN BY Vanthuyne Wouter	NO. DATE	Vanneste Luc		SCALE	
CHECKED BY BVBA ENAUTEC		Residentieel		SHEET NO 51	
PROJECT NO WVA201403		CAD DWG FILE		SHEETS 33	

2DE VERDIEPING APP 3A
BOVEN

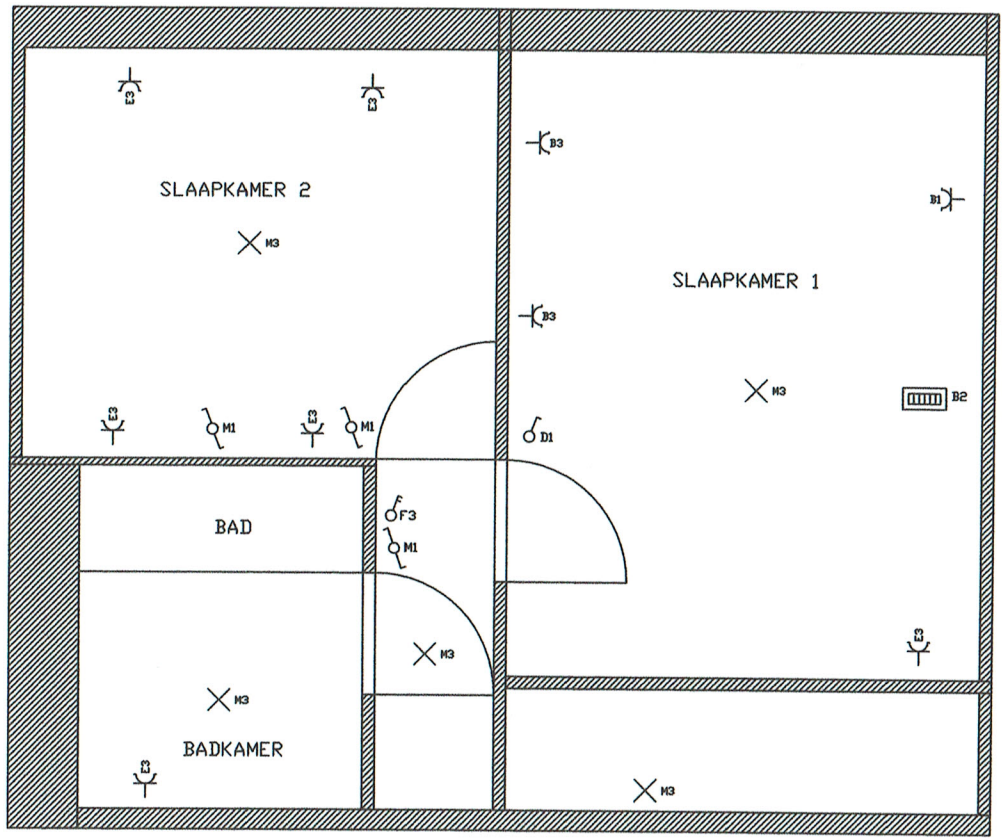

BTW N° BE 0631.924.712	DATE 24/6/2015	Wezelstraat	SITUATIESCHETS APP 0201 BOVEN
DRAWN BY Vanthuyne Wouter	NO. DATE	Vanneste Luc	
CHECKED BY BVBA ENAUTEC		Residentieel	
PROJECT NO WVA201403		CAD DWG FILE	

DWG NO	52
SCALE	
SHEET NO	52
SHEETS	33

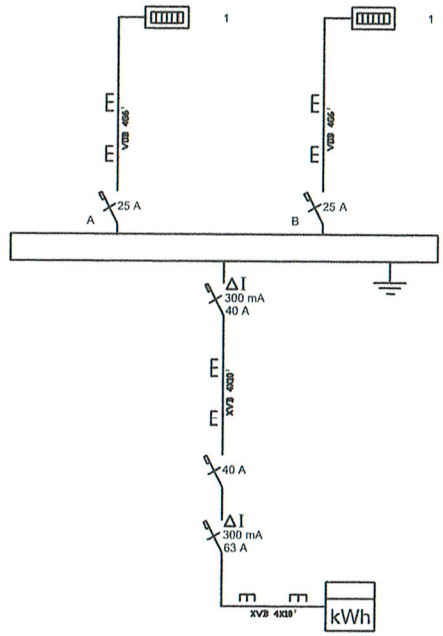


3x230V

BTW N° BE 0631.924.712	DATE 24/6/2015	Wezelstraat	EENDRAADSCHEMA NACHT APP 0202
DRAWN BY Vanthuyne Wouter	NO. DATE	Vanneste Luc	
CHECKED BY BVBA ENAUTEC		Residentieel	
PROJECT NO WVA201403		CAD DWG FILE	

DWG NO	53
SCALE	
SHEET NO	53
SHEETS	33

2DE VERDIEPING APP 3A

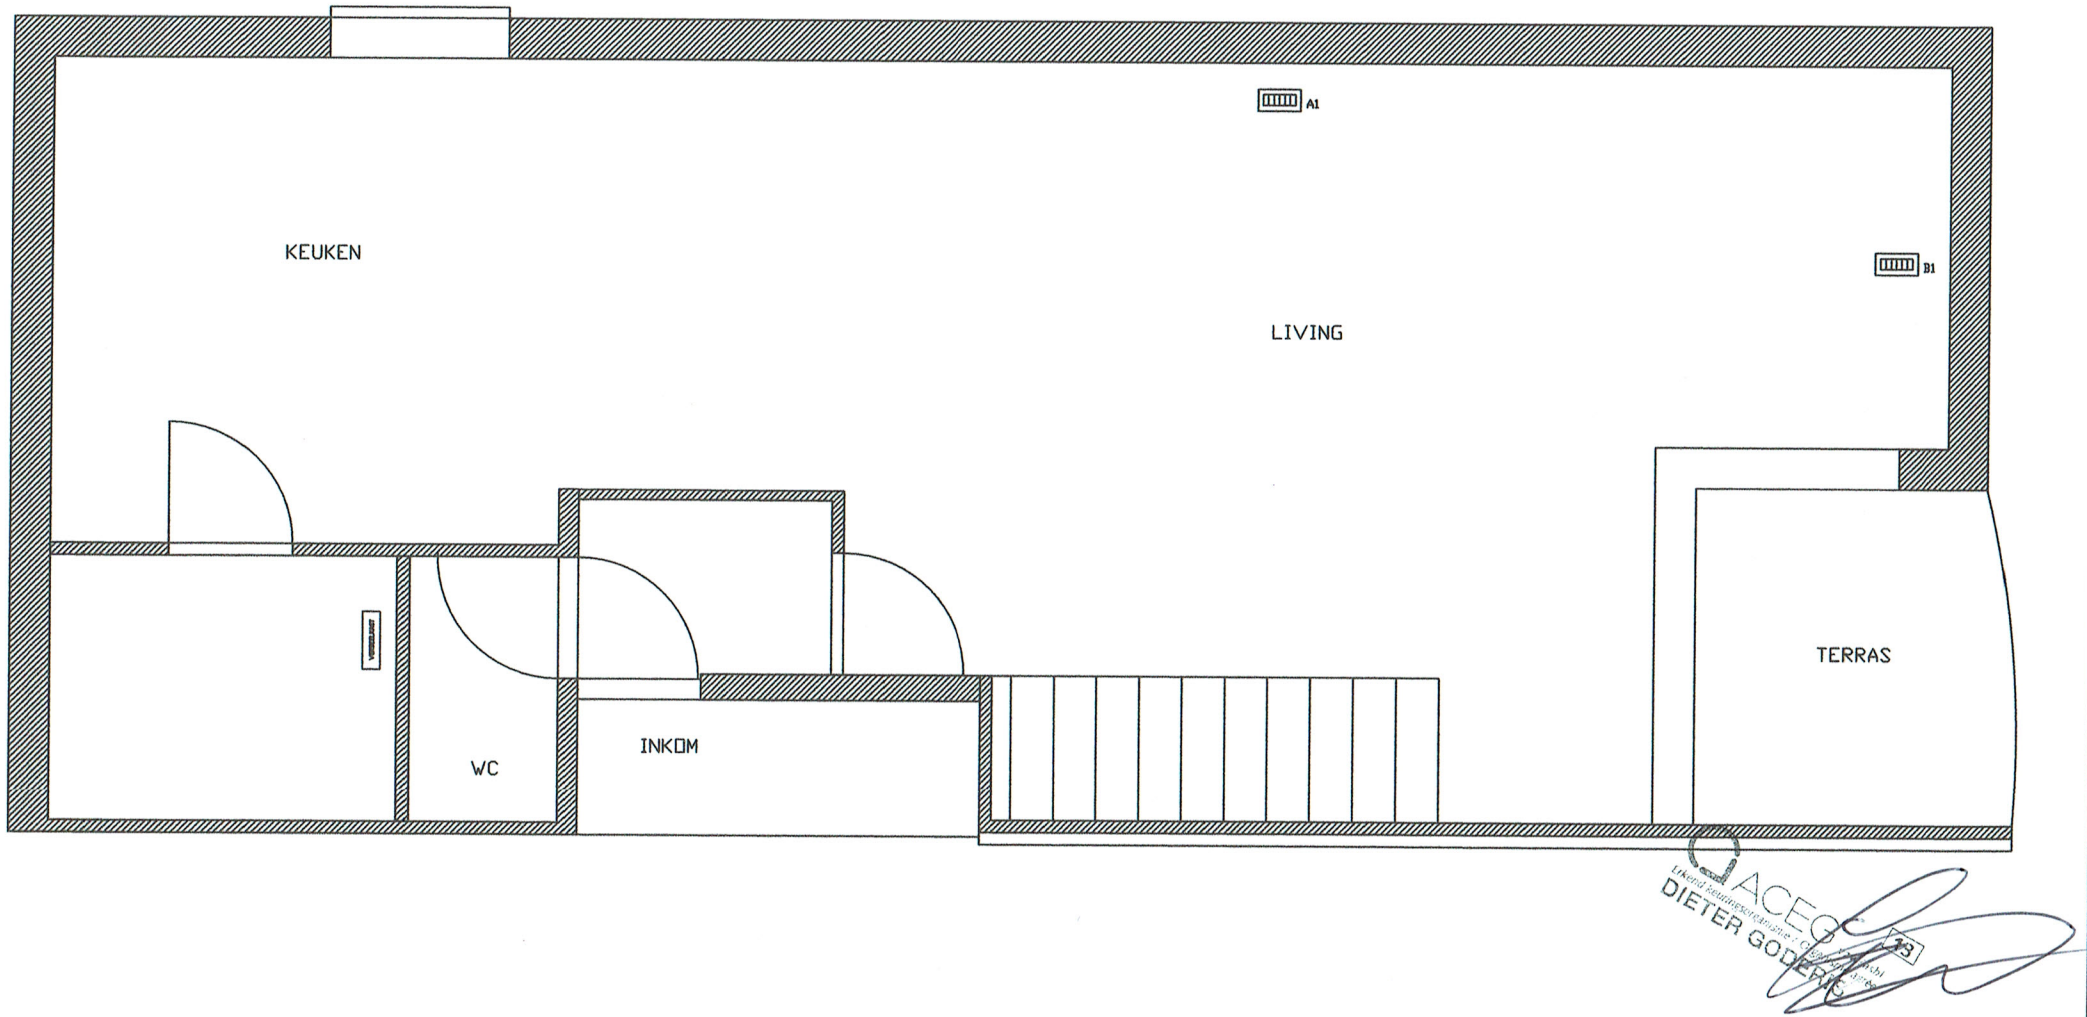

BTW N° BE 0631.924.712	DATE 24/6/2015	Wezelstraat	SITUATIESCHETS NACHT APP 102o1		DWG NO 54
DRAWN BY Vanthuyne Wouter	NO. DATE	Vanneste Luc			SCALE
CHECKED BY BVBA ENAUTEC		Residentieel			SHEET NO 54
PROJECT NO WVA201403		CAD DWG FILE			SHEETS 33